




DETAIL MONTAGEDELING
1:10

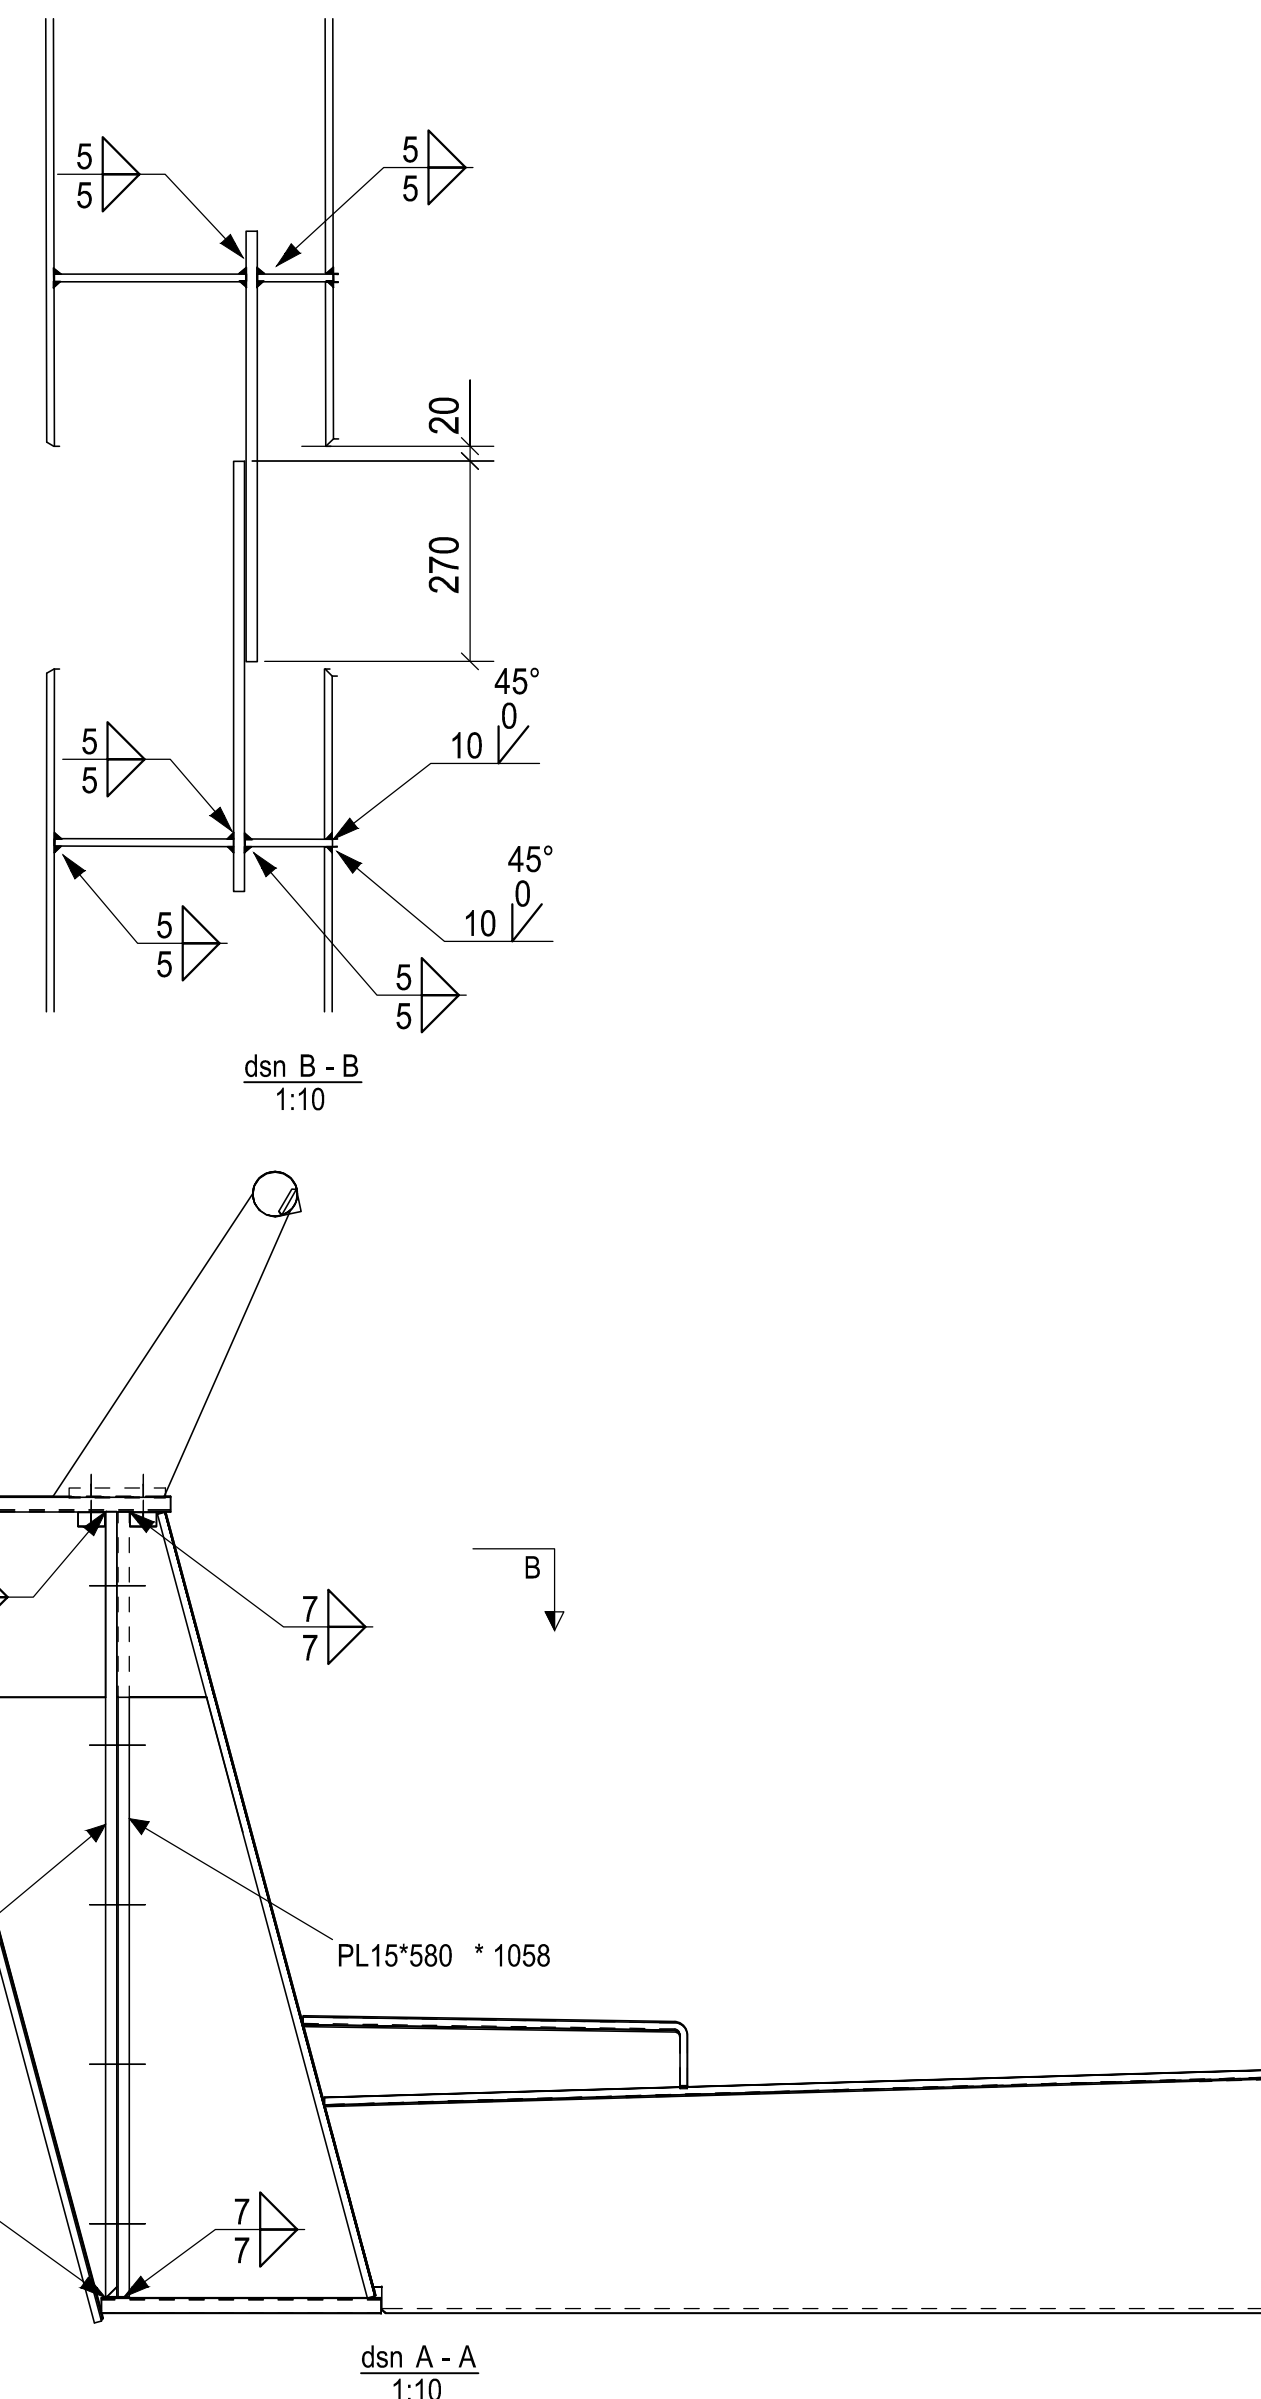


PRINCIPE BEEINDIGING LIGGER
1:10

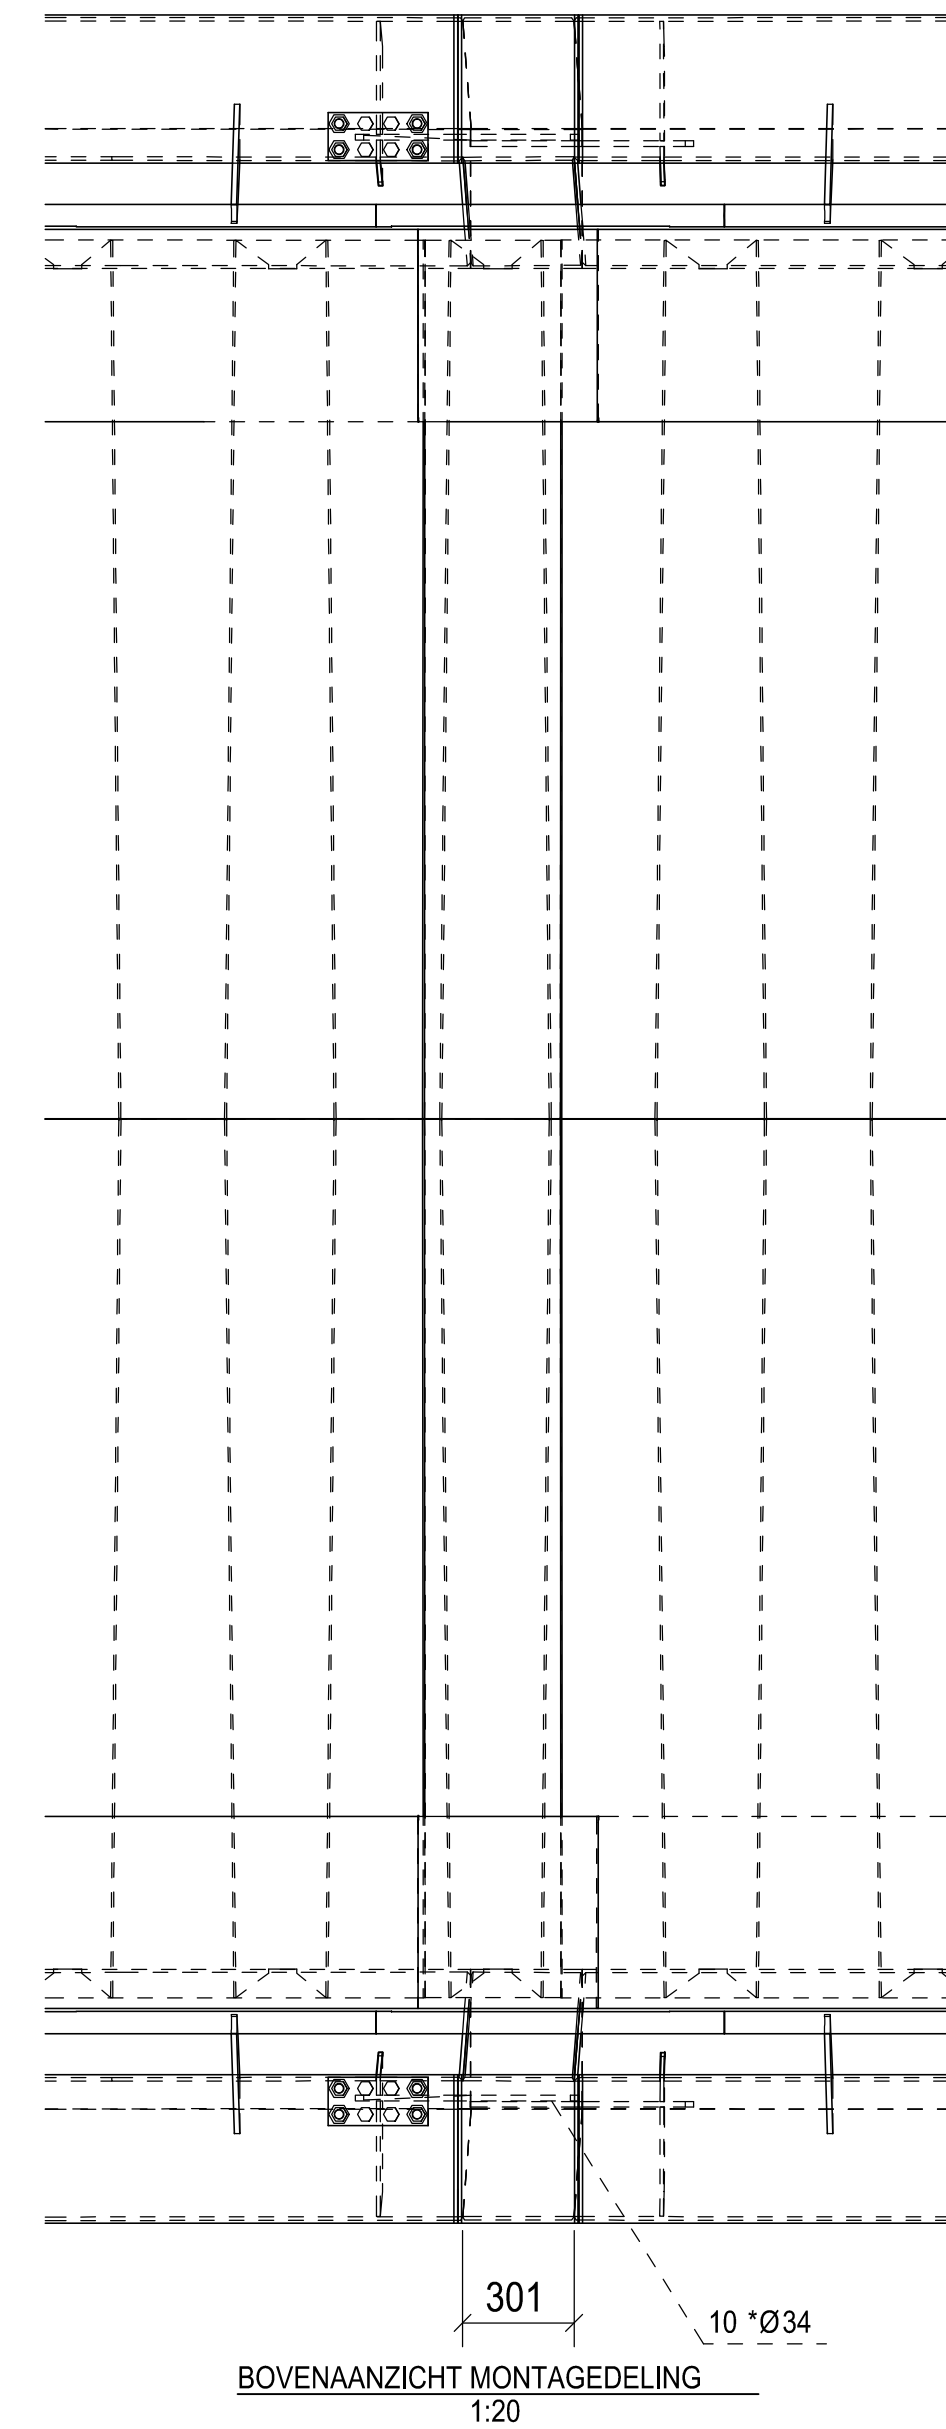


BOVENAANZICHT MONTAGEDELING
1:20

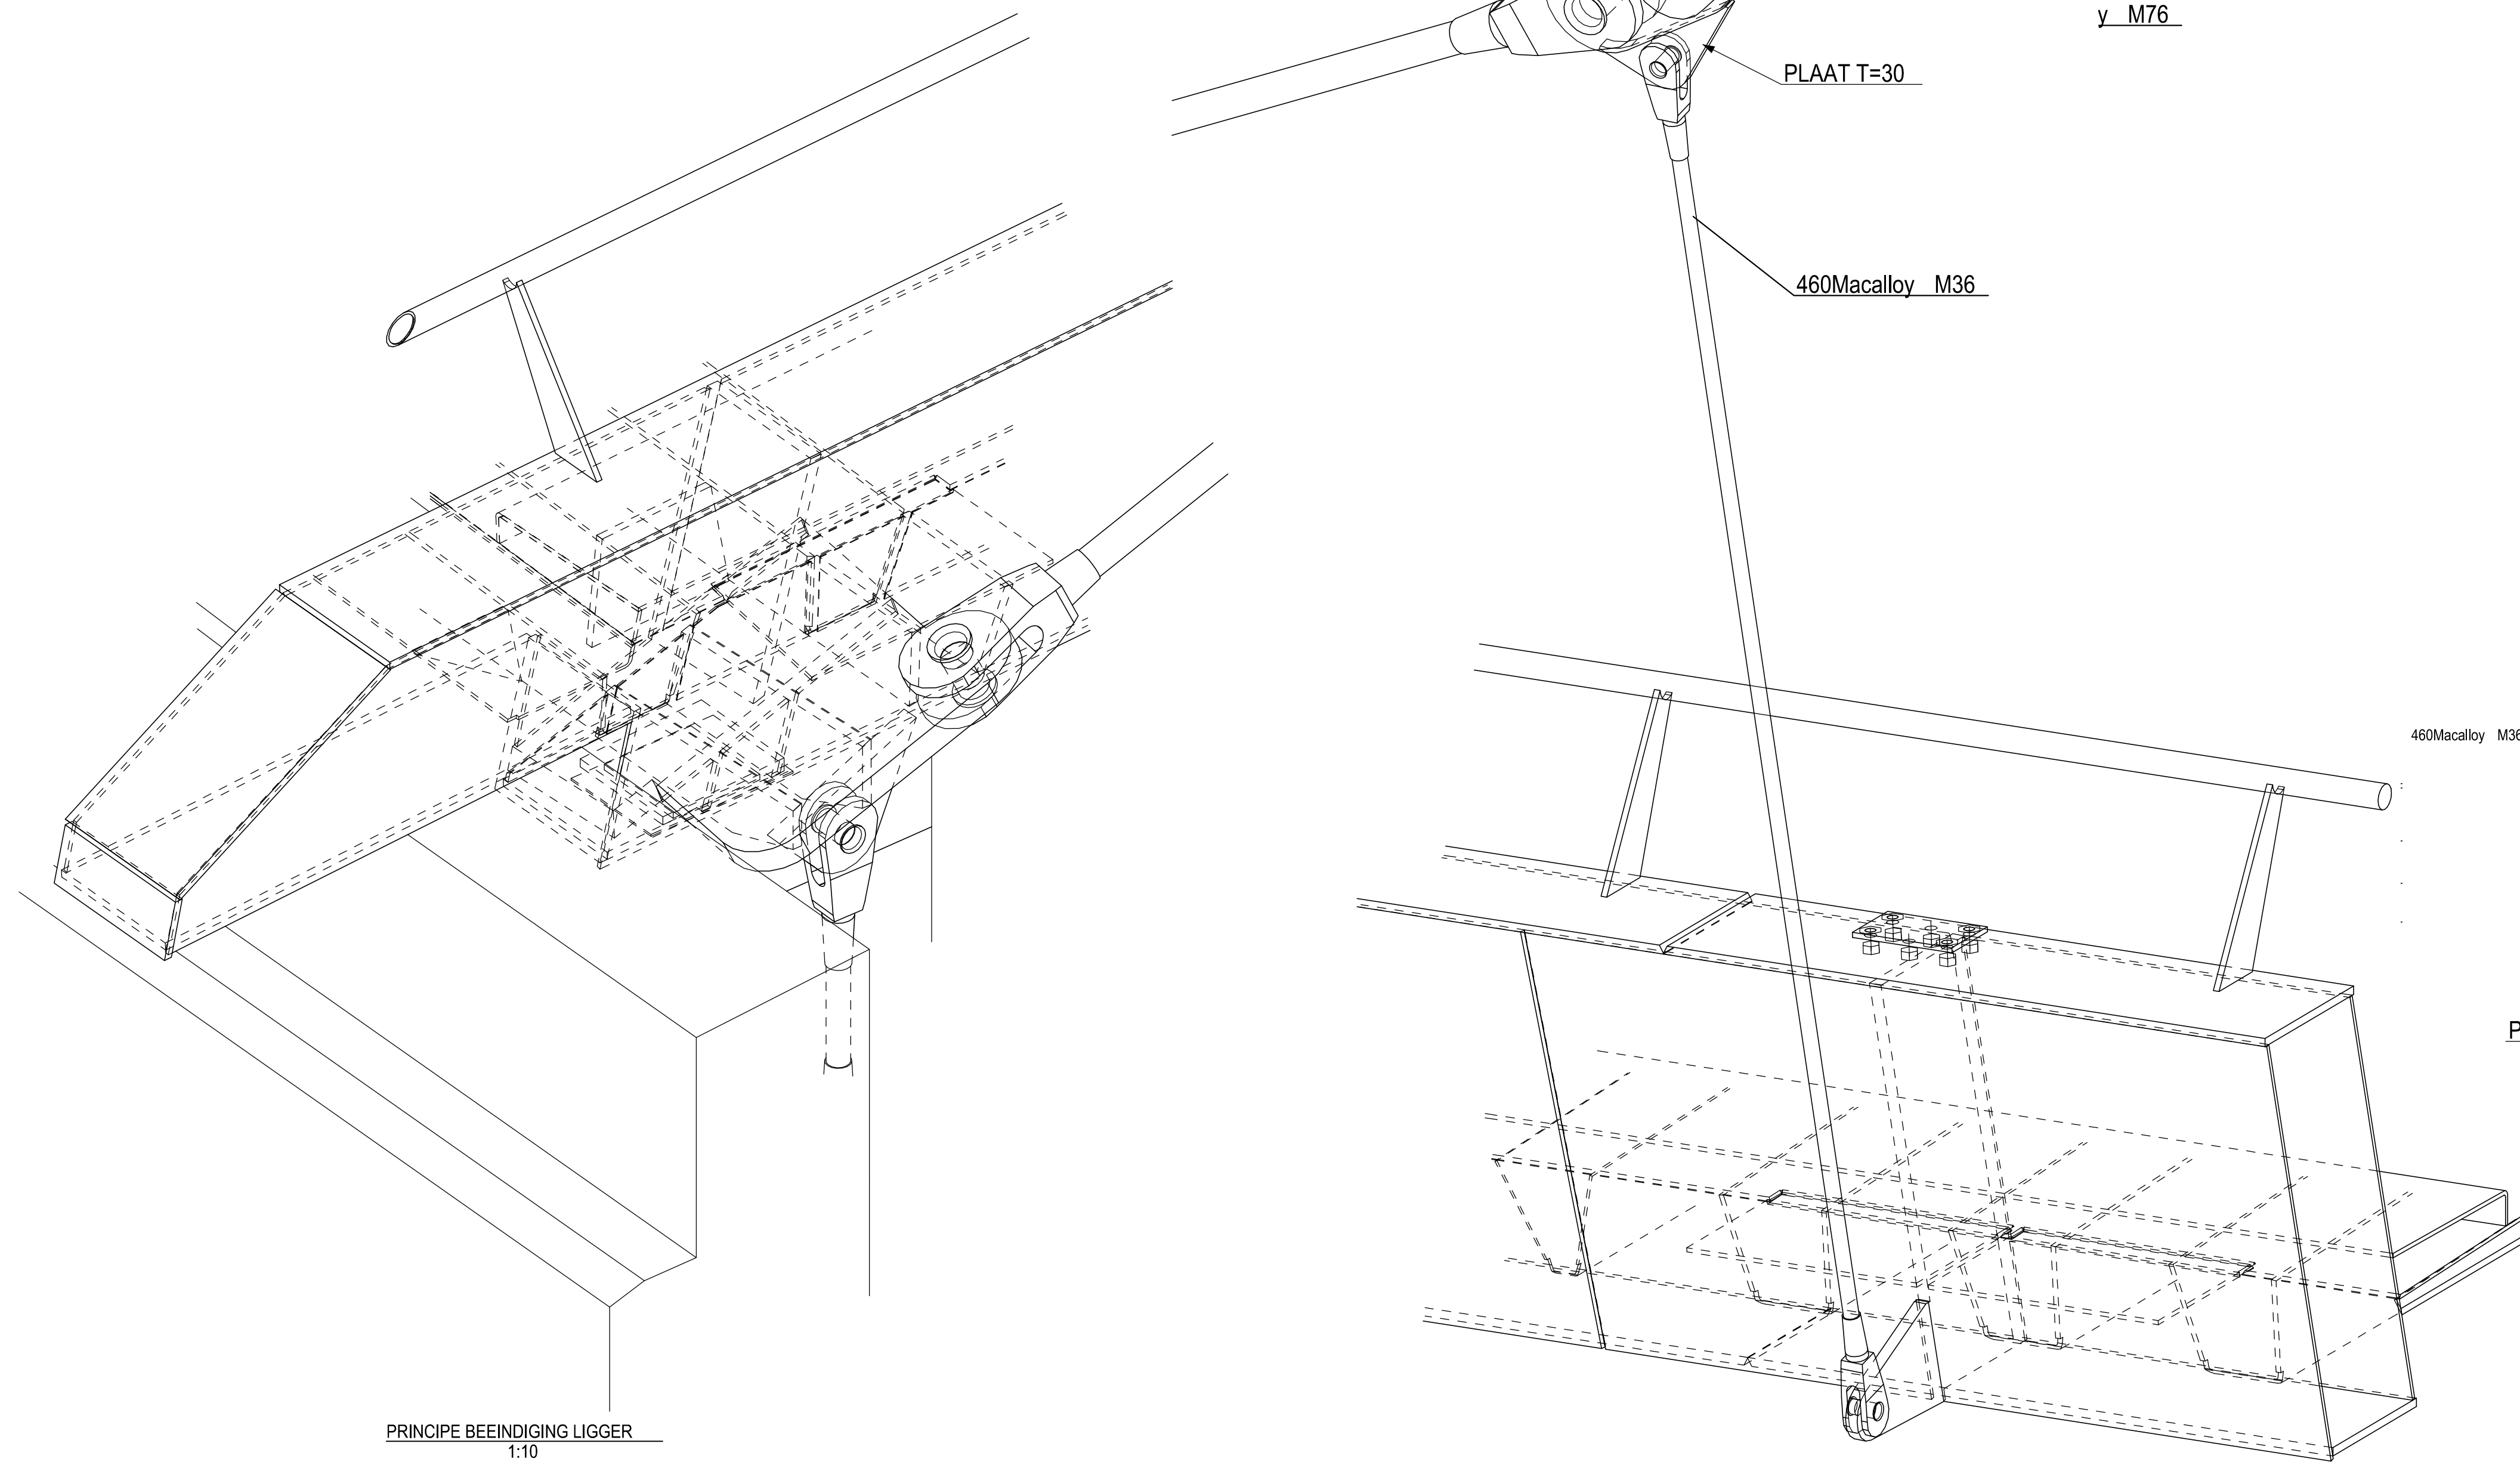


3D DETAIL MACALLOY

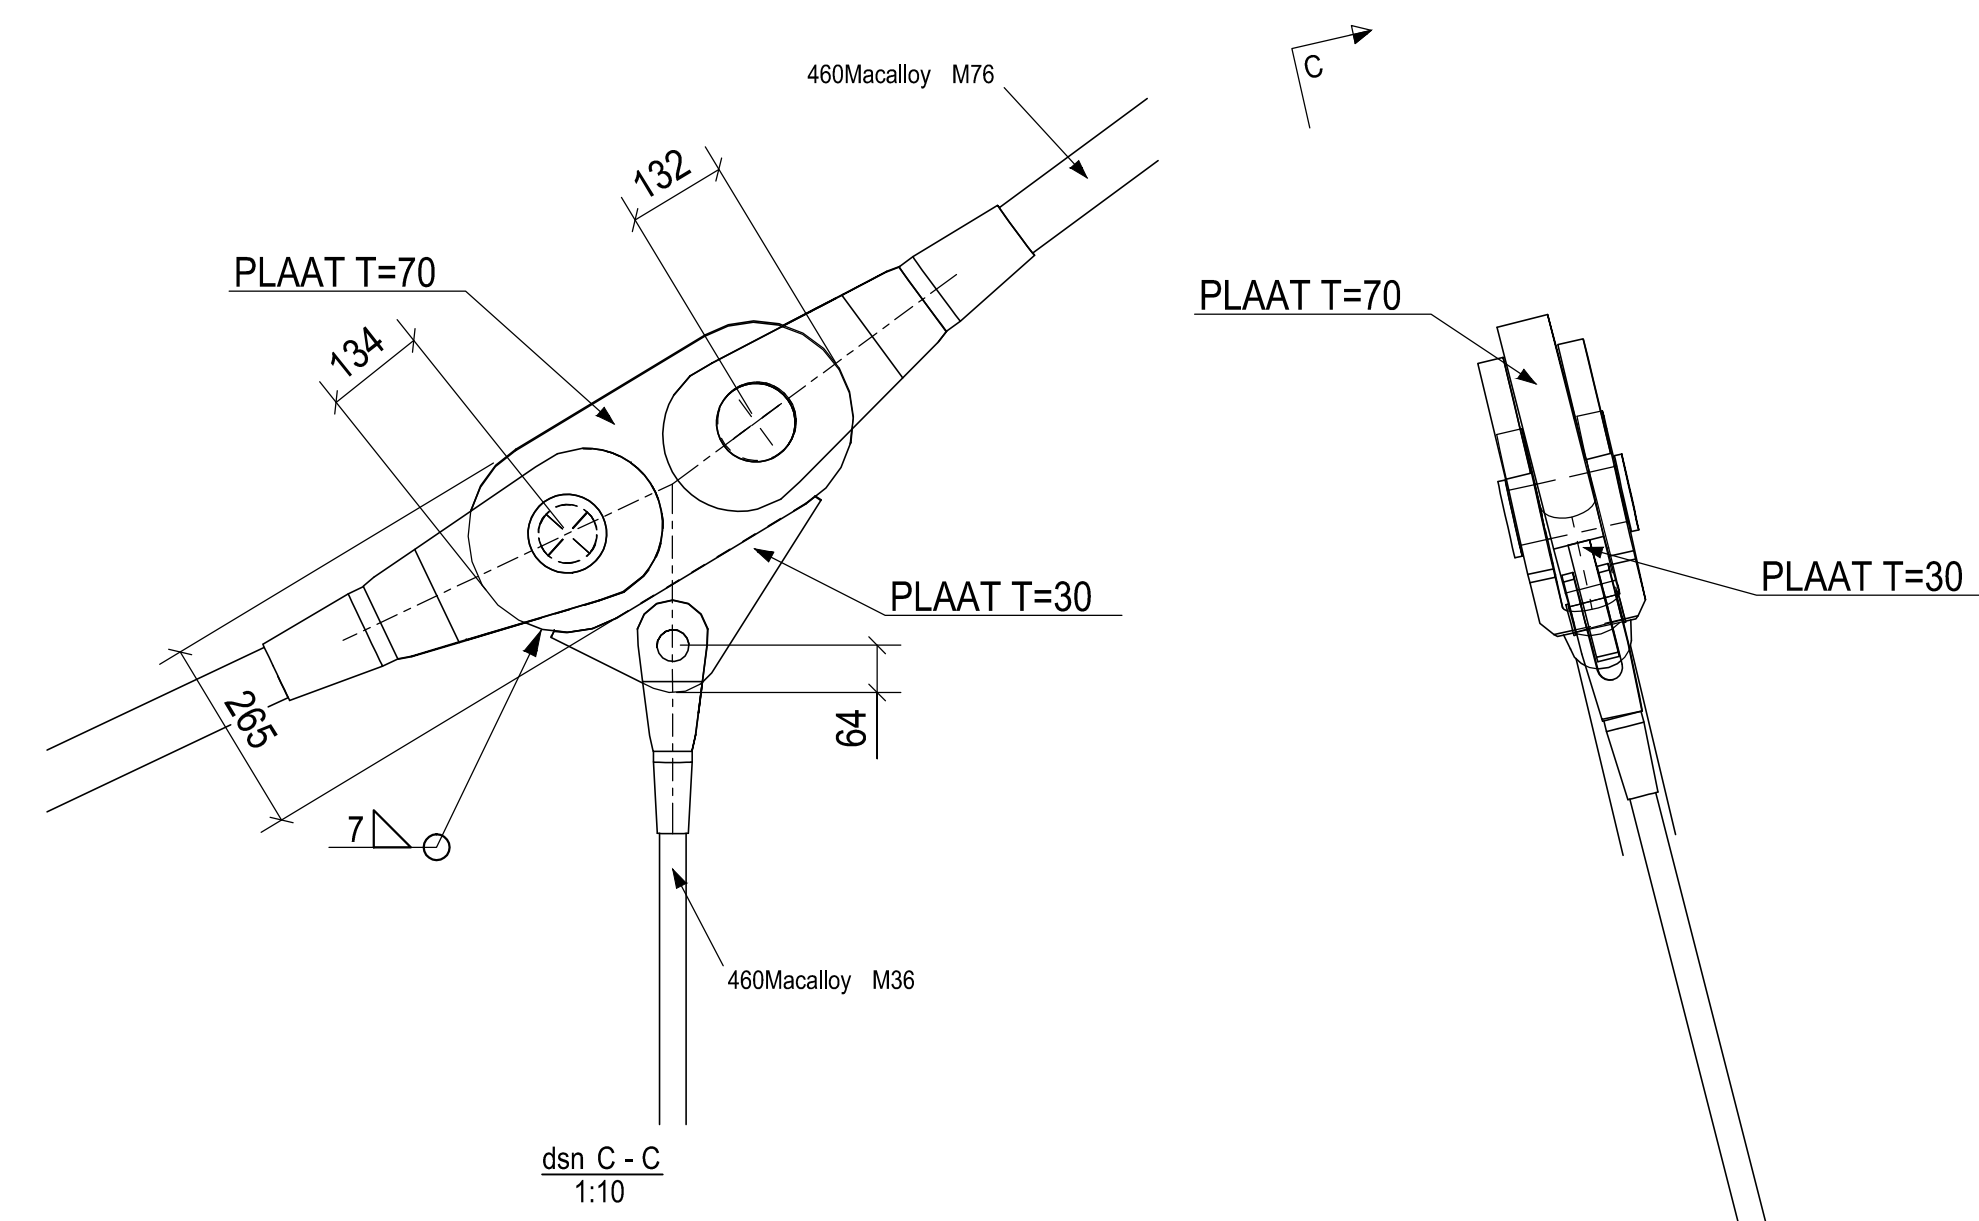


dsn C-C
1:10

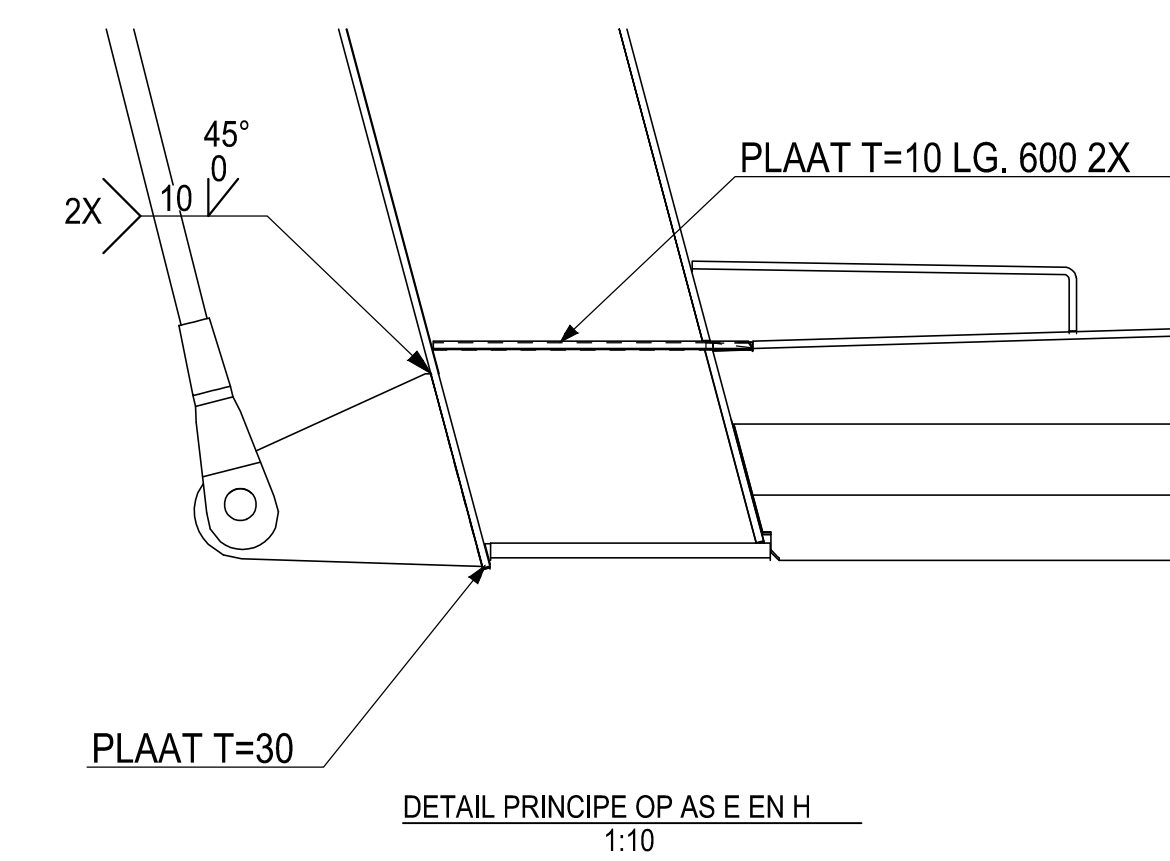


DETAIL PRINCIPE OP AS E EN H
1:10

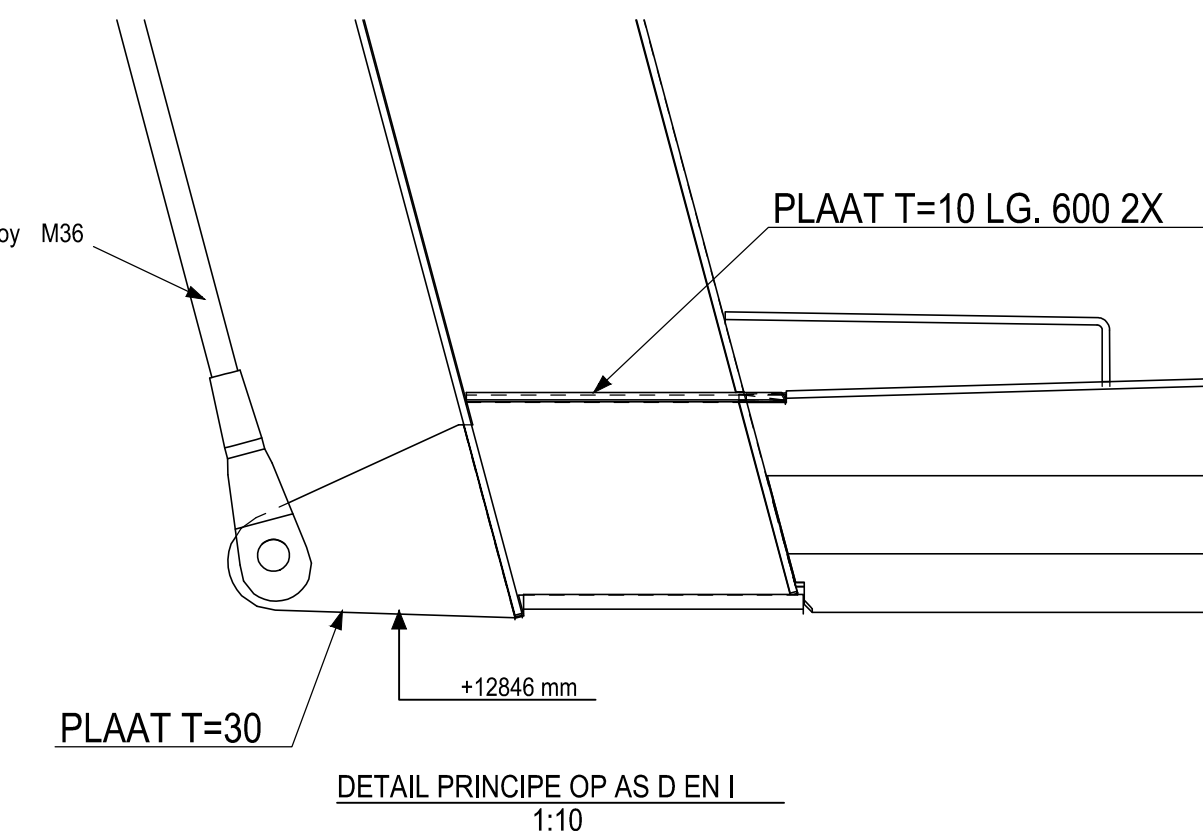

DETAIL PRINCIPE OP AS D EN I
1:10

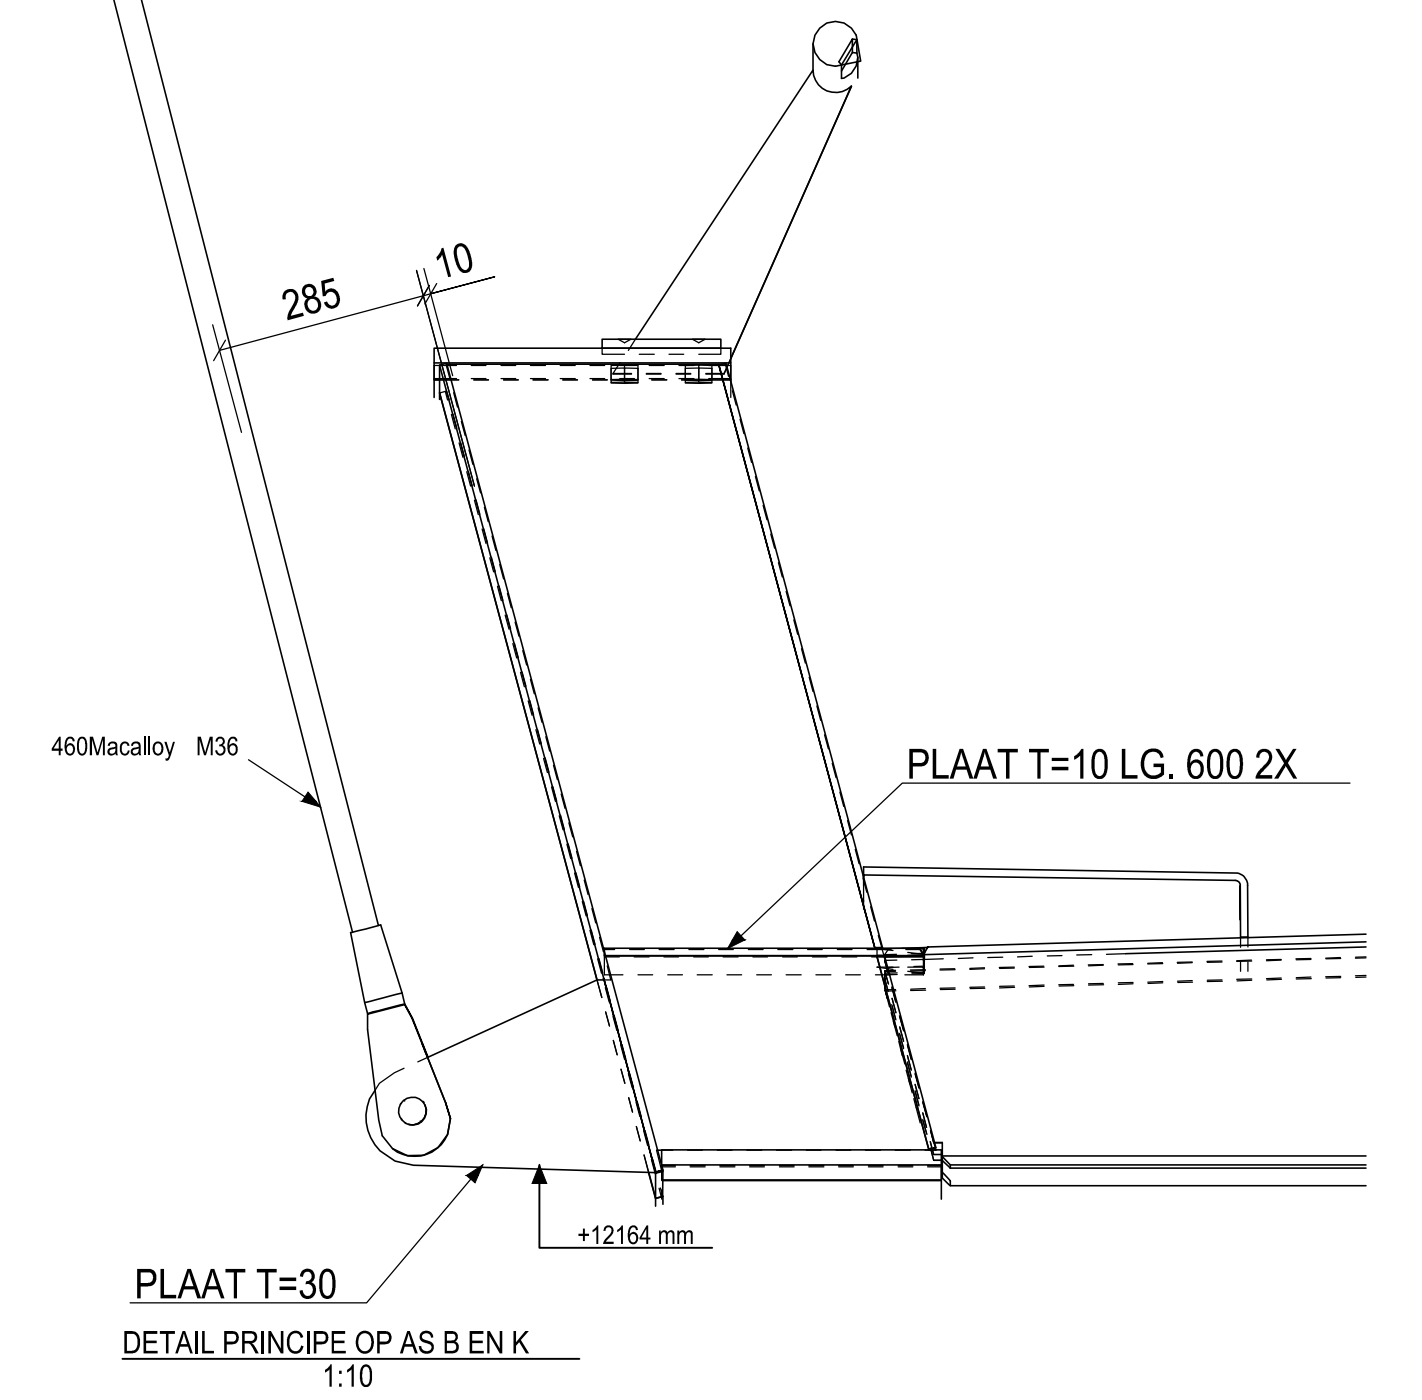

DETAIL PRINCIPE OP AS B EN K
1:10

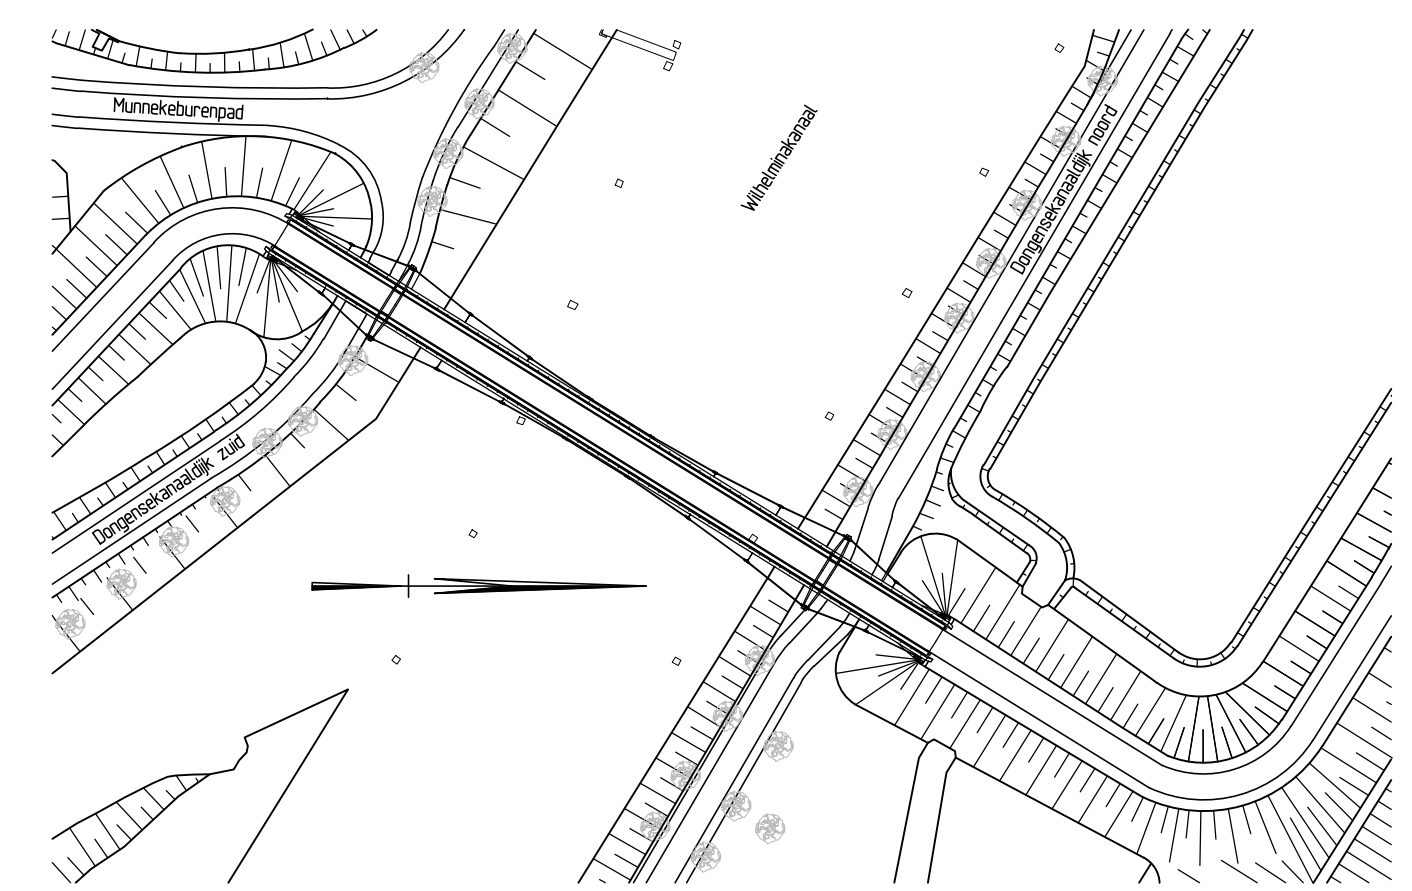

Overzicht
Schaal: 1:1000

Opmerkingen:

- Maten in mm
- Hoogtemaatvoering in mm t.o.v. N.A.P.
- Coördinaten in mm t.o.v. Rd stelsel
- Hoeken in 360 gradenstelsel tenzij anders aangegeven
- Staaikwaliteit S355JR tenzij anders aangegeven
- Stangen Macalloy 460
- Lassen a=5 tenzij anders vermeld - kettinglassen is niet toegestaan
- Lassen vlakslijpen - n.t.b. in nauw overleg met architect
- Tekening alleen bestemd voor staal - getekend beton is indicatief

1.0	30-09-2013	AS BUILT	CWI	G.J.N.	
			Werk:	7023	
			Schaal:	zie tek.	
			Formaat:	A0	
Project:			Uitvoeringsontwerp		
Fietsburg Voldijk Tilburg			Definitief		
Onderdeel:			Tekening nr.:		
Liggerdetails en montage			7023-UO		
Opdrachtgever:			Versie:		
Gemeente Tilburg			T-805		
STAALBOUW WEEDE INT.			1.0		