




Doorsnede H (IJssel)
S 1:25

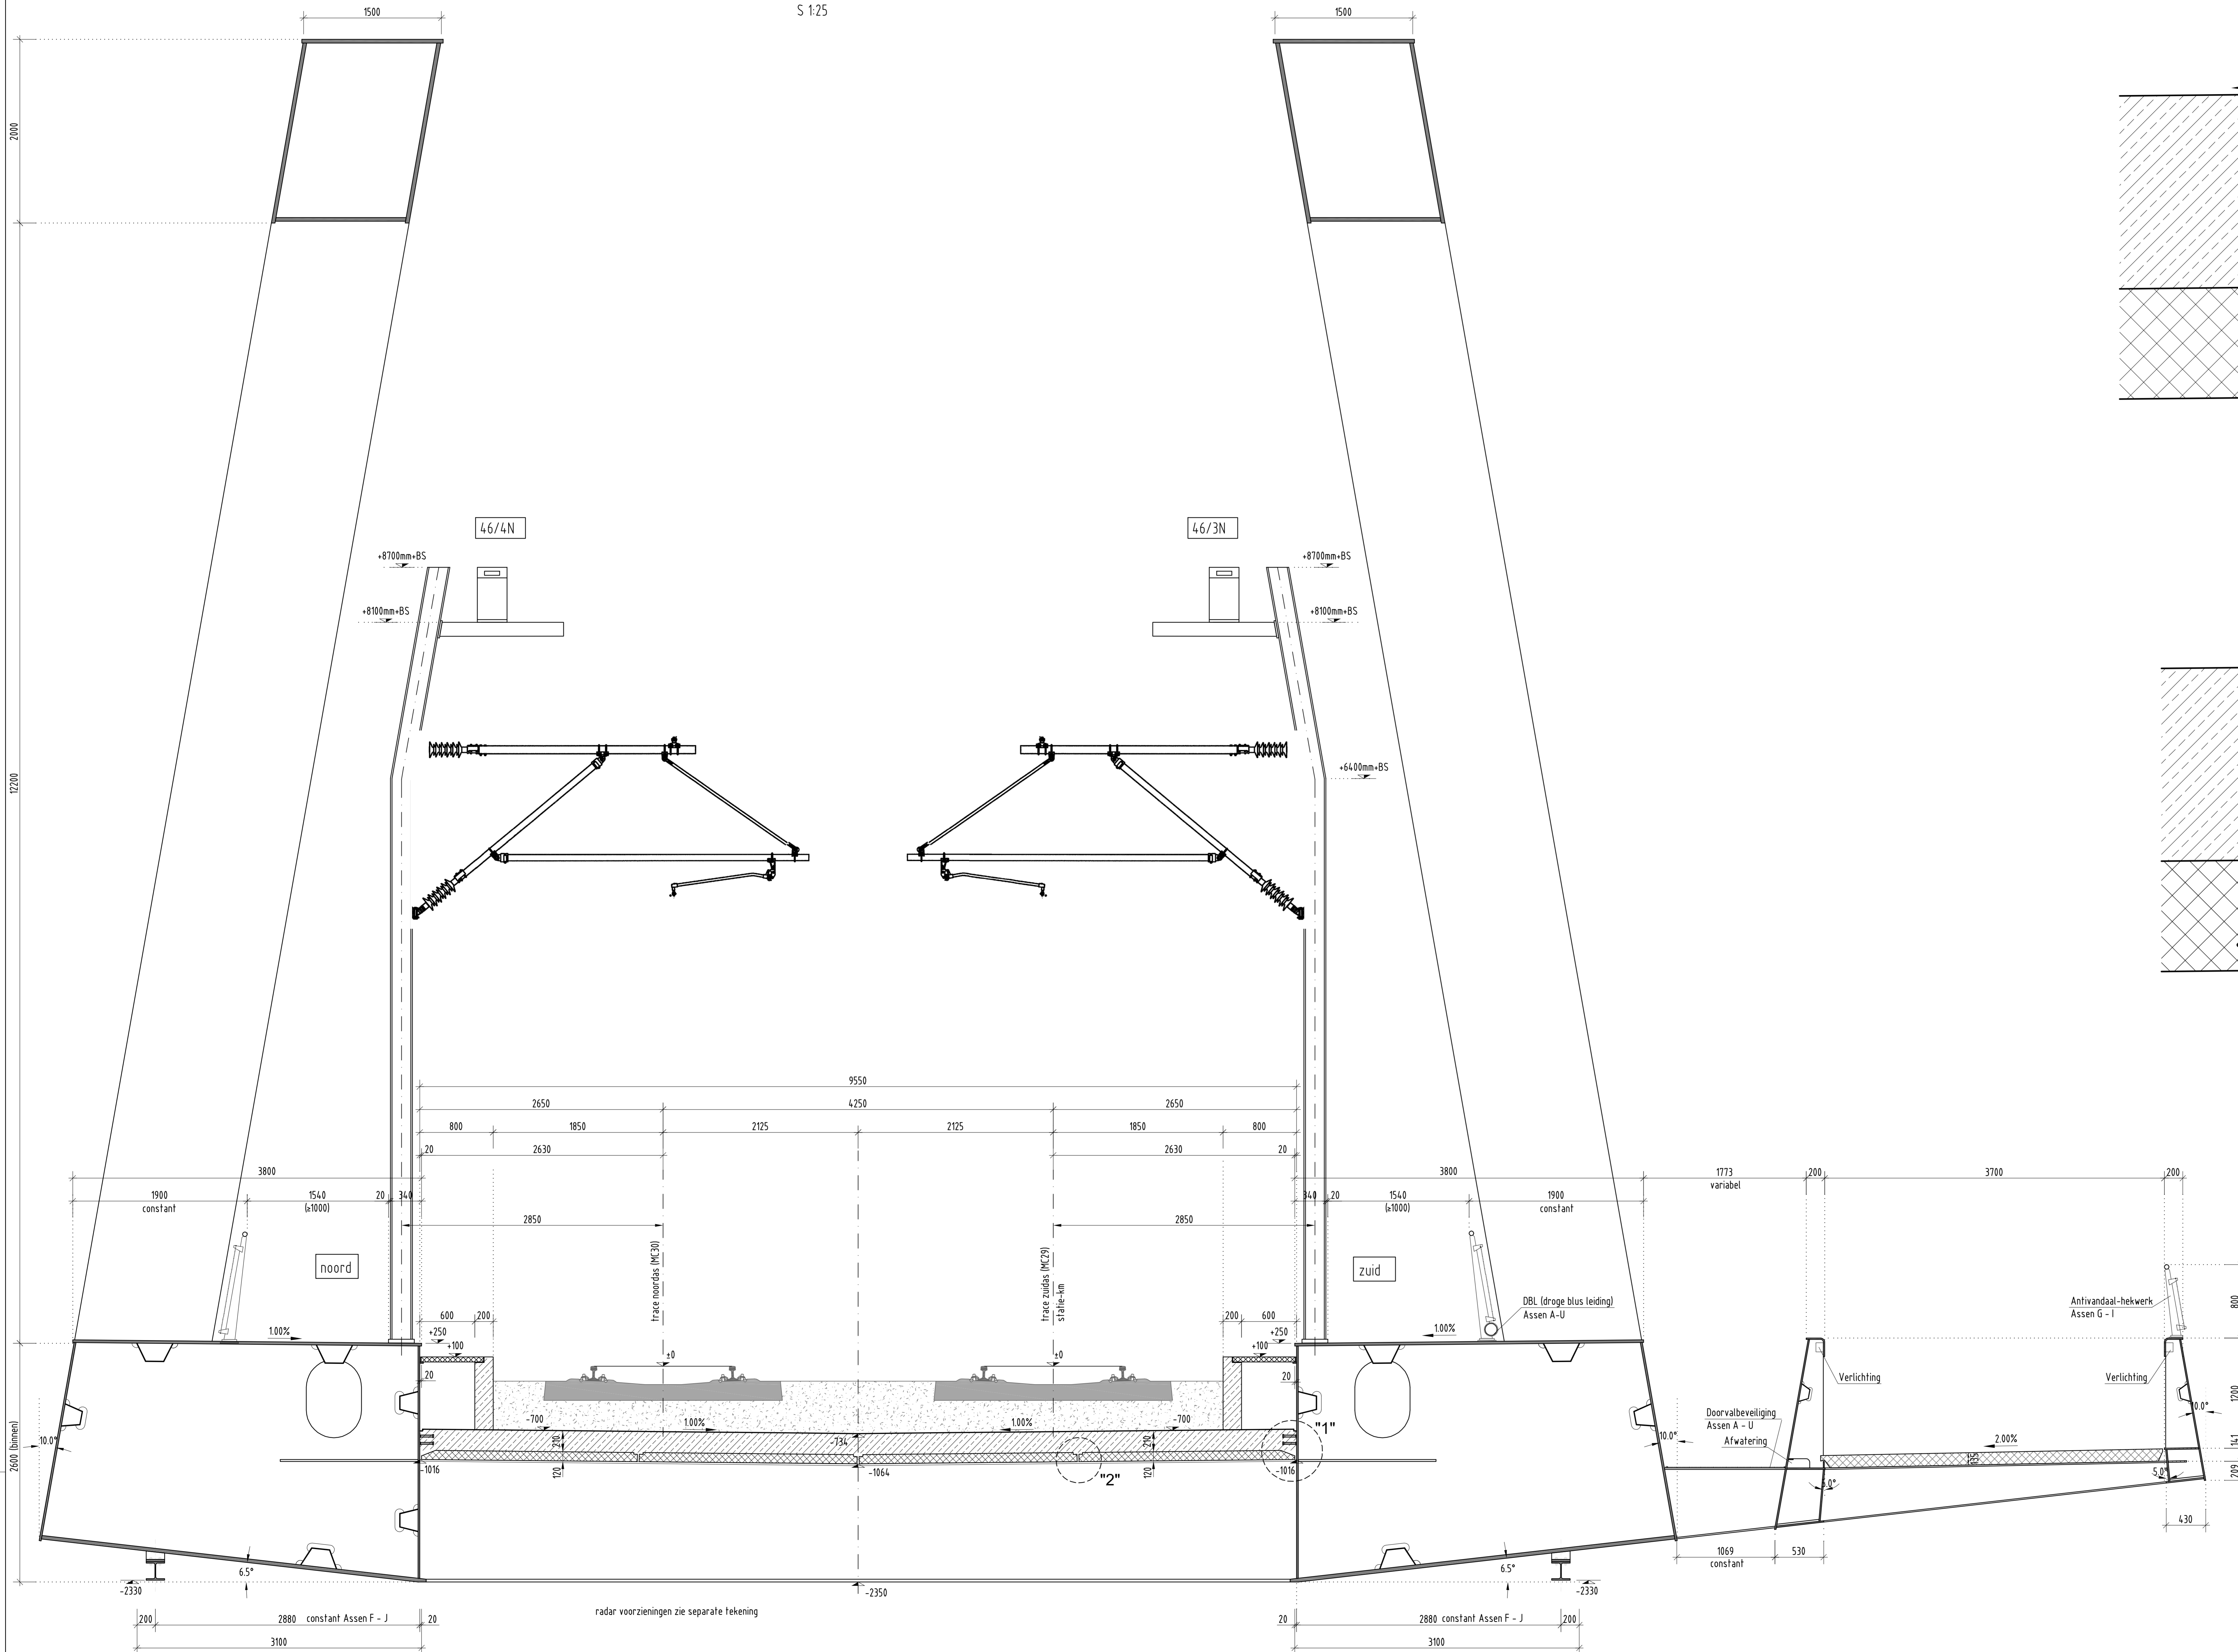

Detail "1" s. 1:2.5

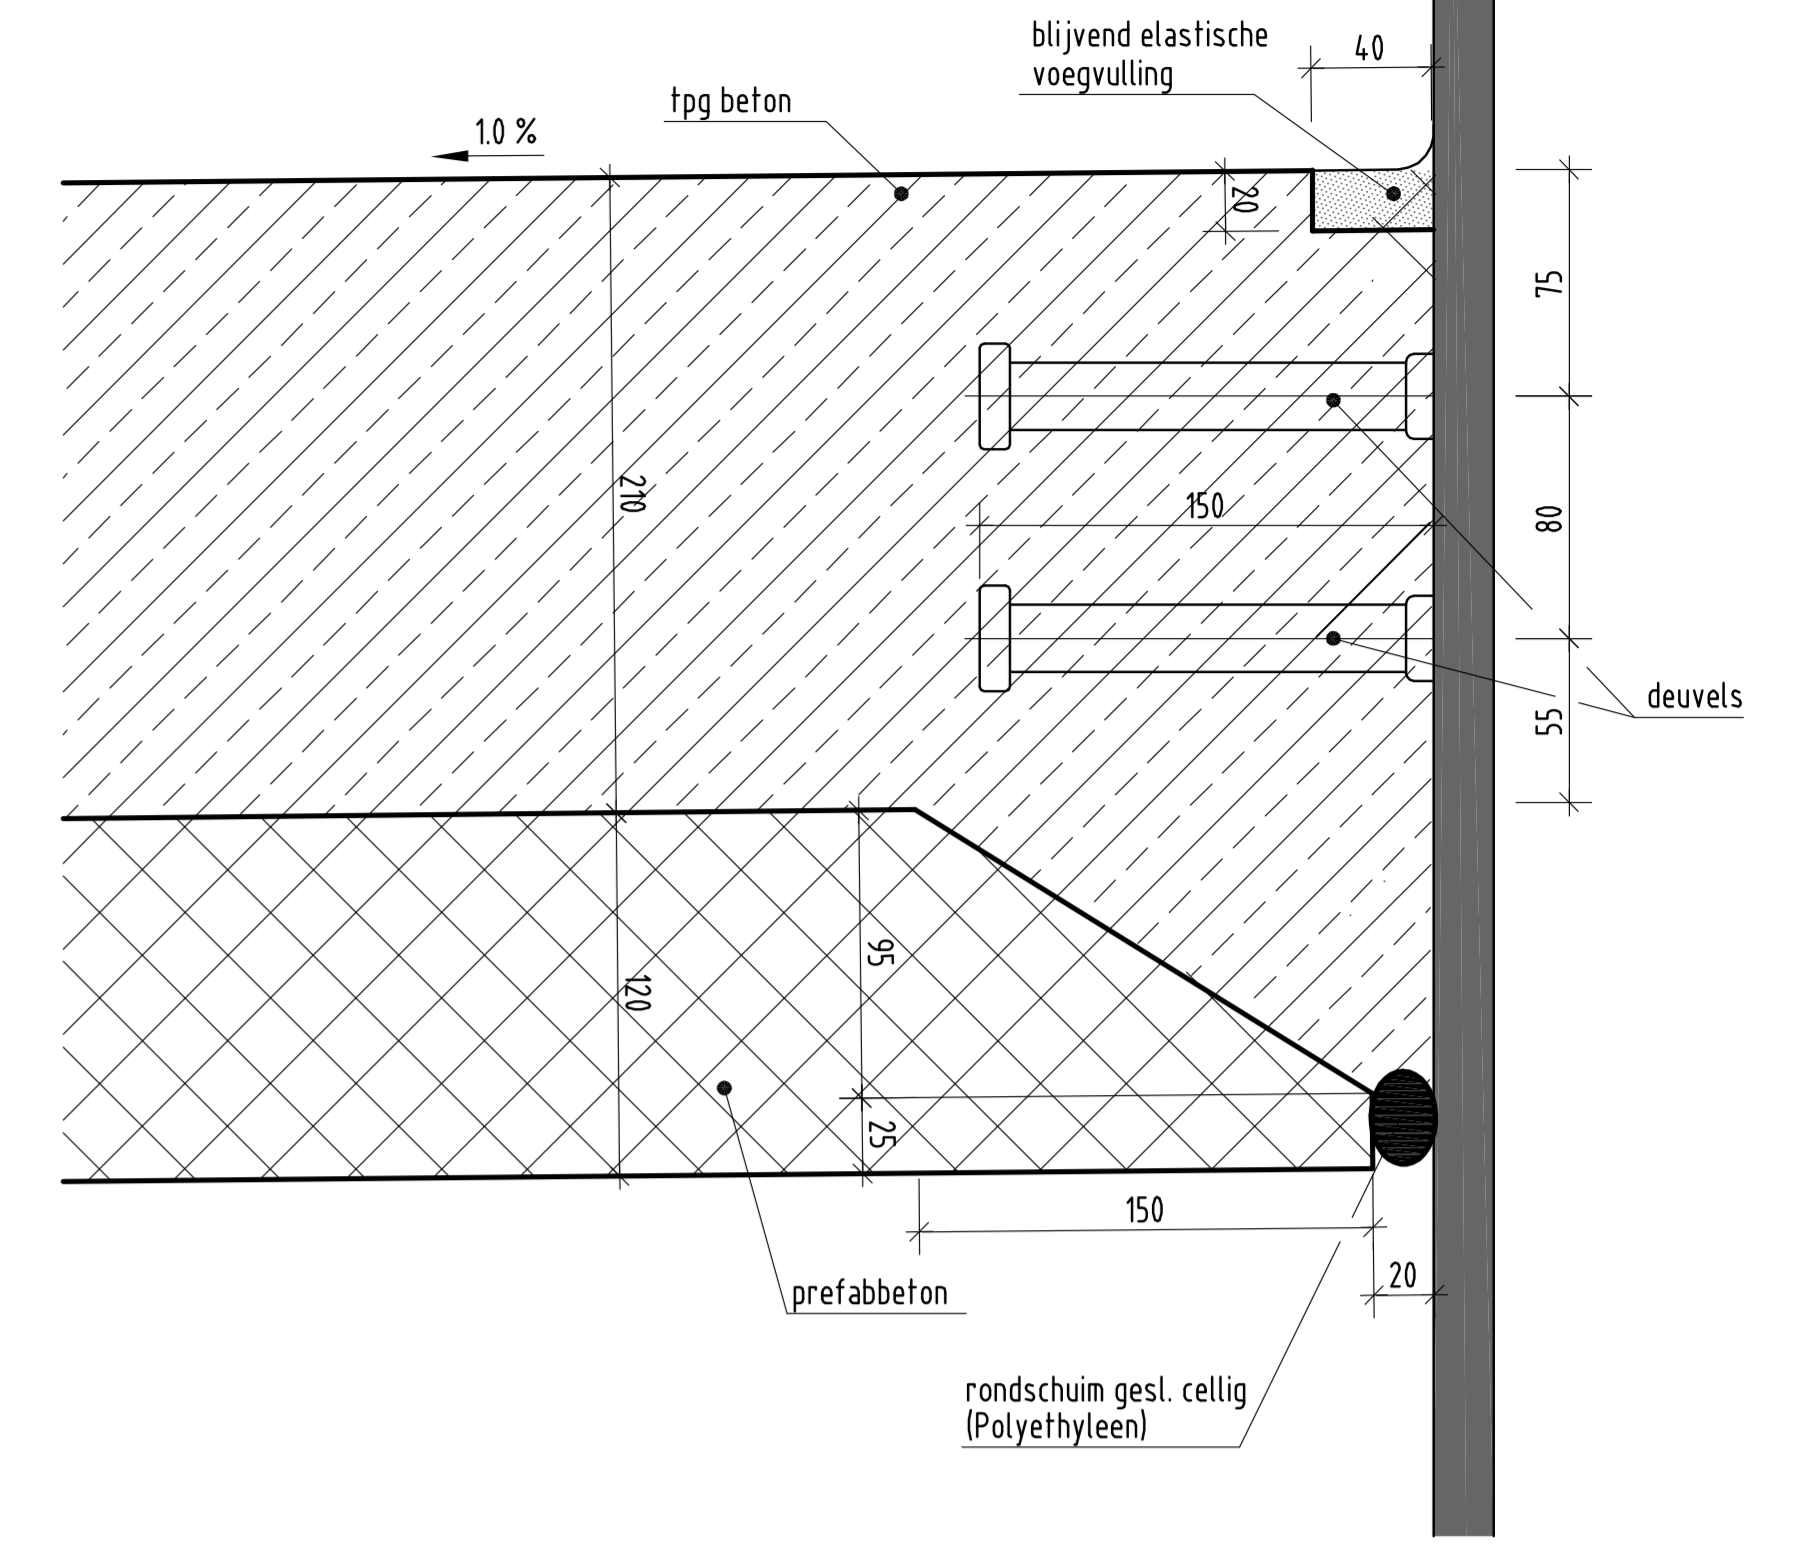

Detail "2" s. 1:2.5

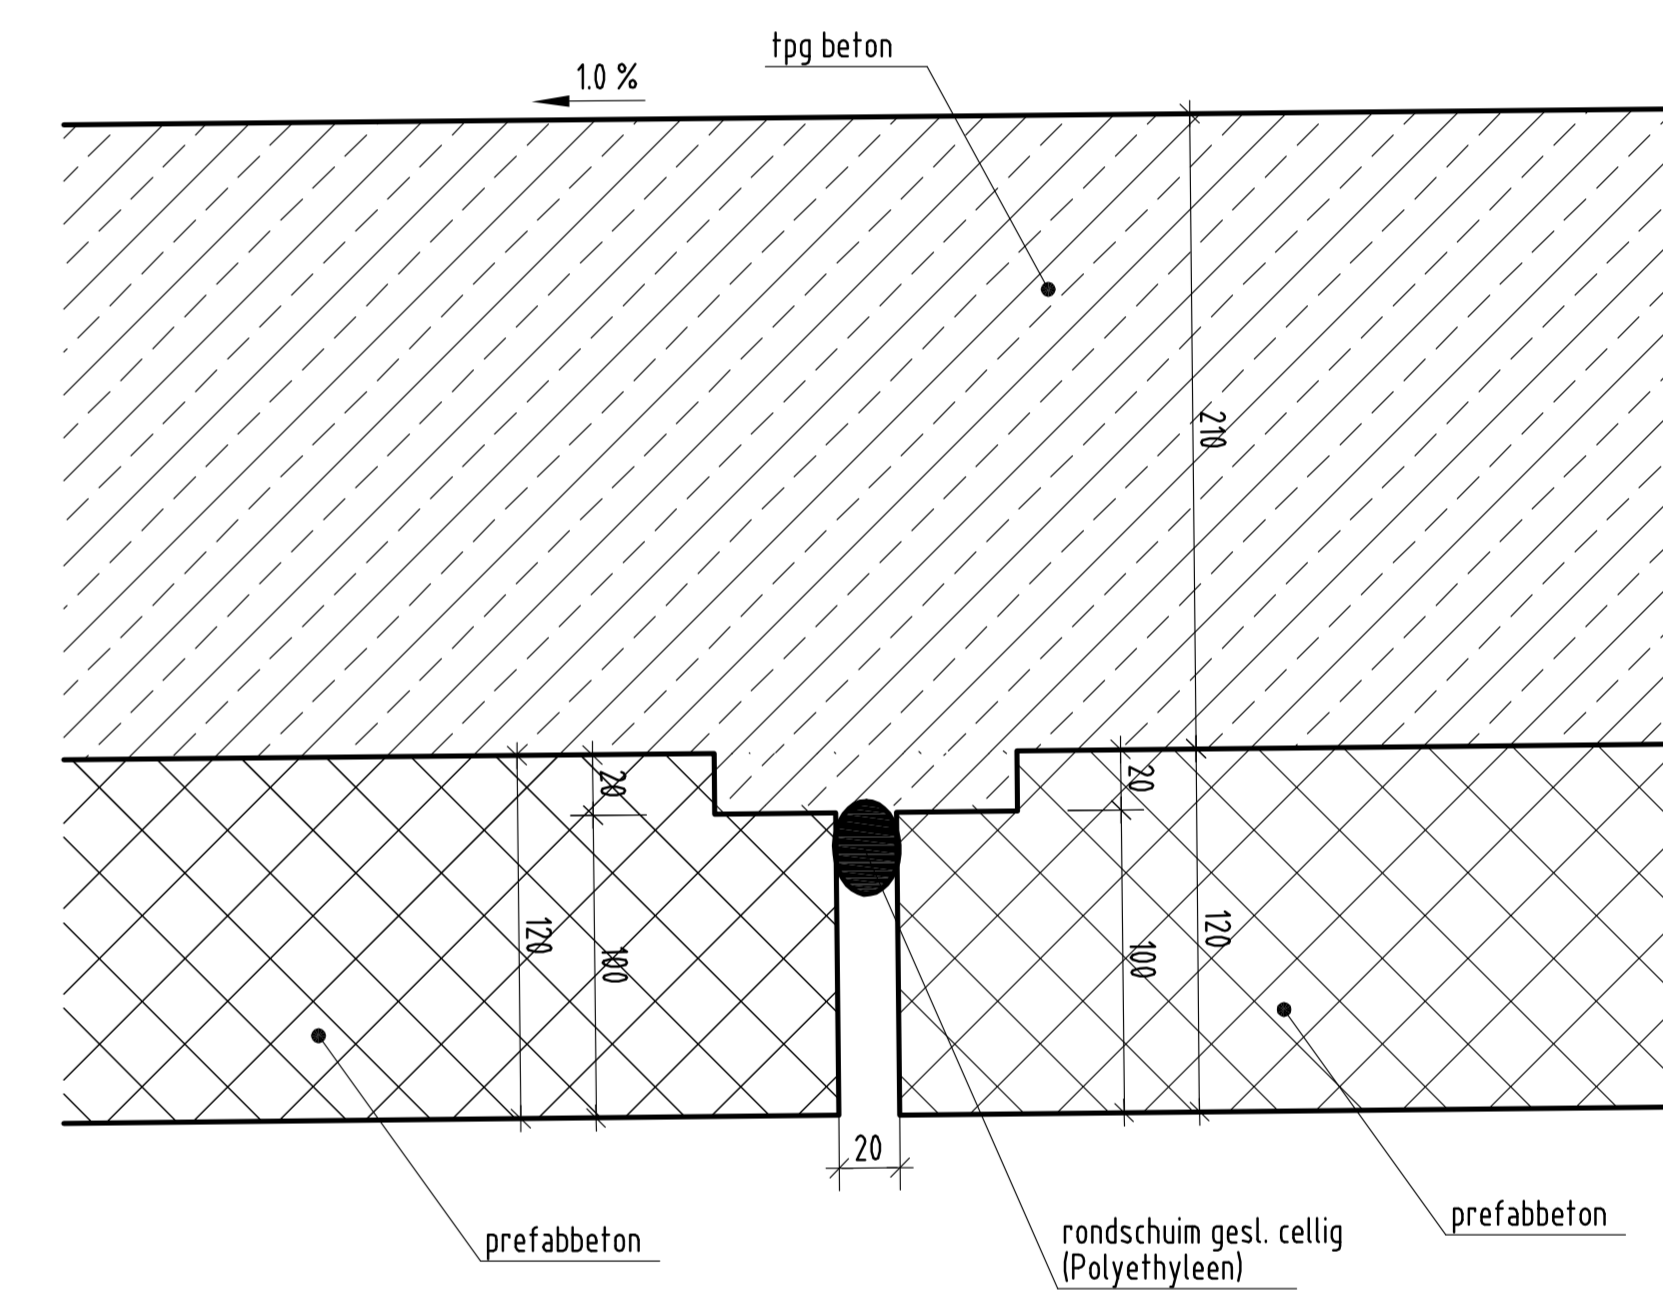

Tekening alleen voor geometrie
Details:
staalconstructie, leuningen, masten, kabelkanaal, hwa → zie separate tekeningen

001253207	HZL - Brug over de IJssel Doorsnede H (IJssel) Palen 47/4N en 46/3N	421 KW 560	110.02 45.756	001 46.694	<table border="1"> <tr> <td>AC 2007 006</td> <td>Schaal</td> </tr> <tr> <td>AO</td> <td>Riversen</td> </tr> <tr> <td>161</td> <td>A</td> </tr> <tr> <td>As-built</td> <td>Geometrie</td> </tr> </table>	AC 2007 006	Schaal	AO	Riversen	161	A	As-built	Geometrie
AC 2007 006	Schaal												
AO	Riversen												
161	A												
As-built	Geometrie												