




**Doorsnede Aanbruggen**  
S 1:25

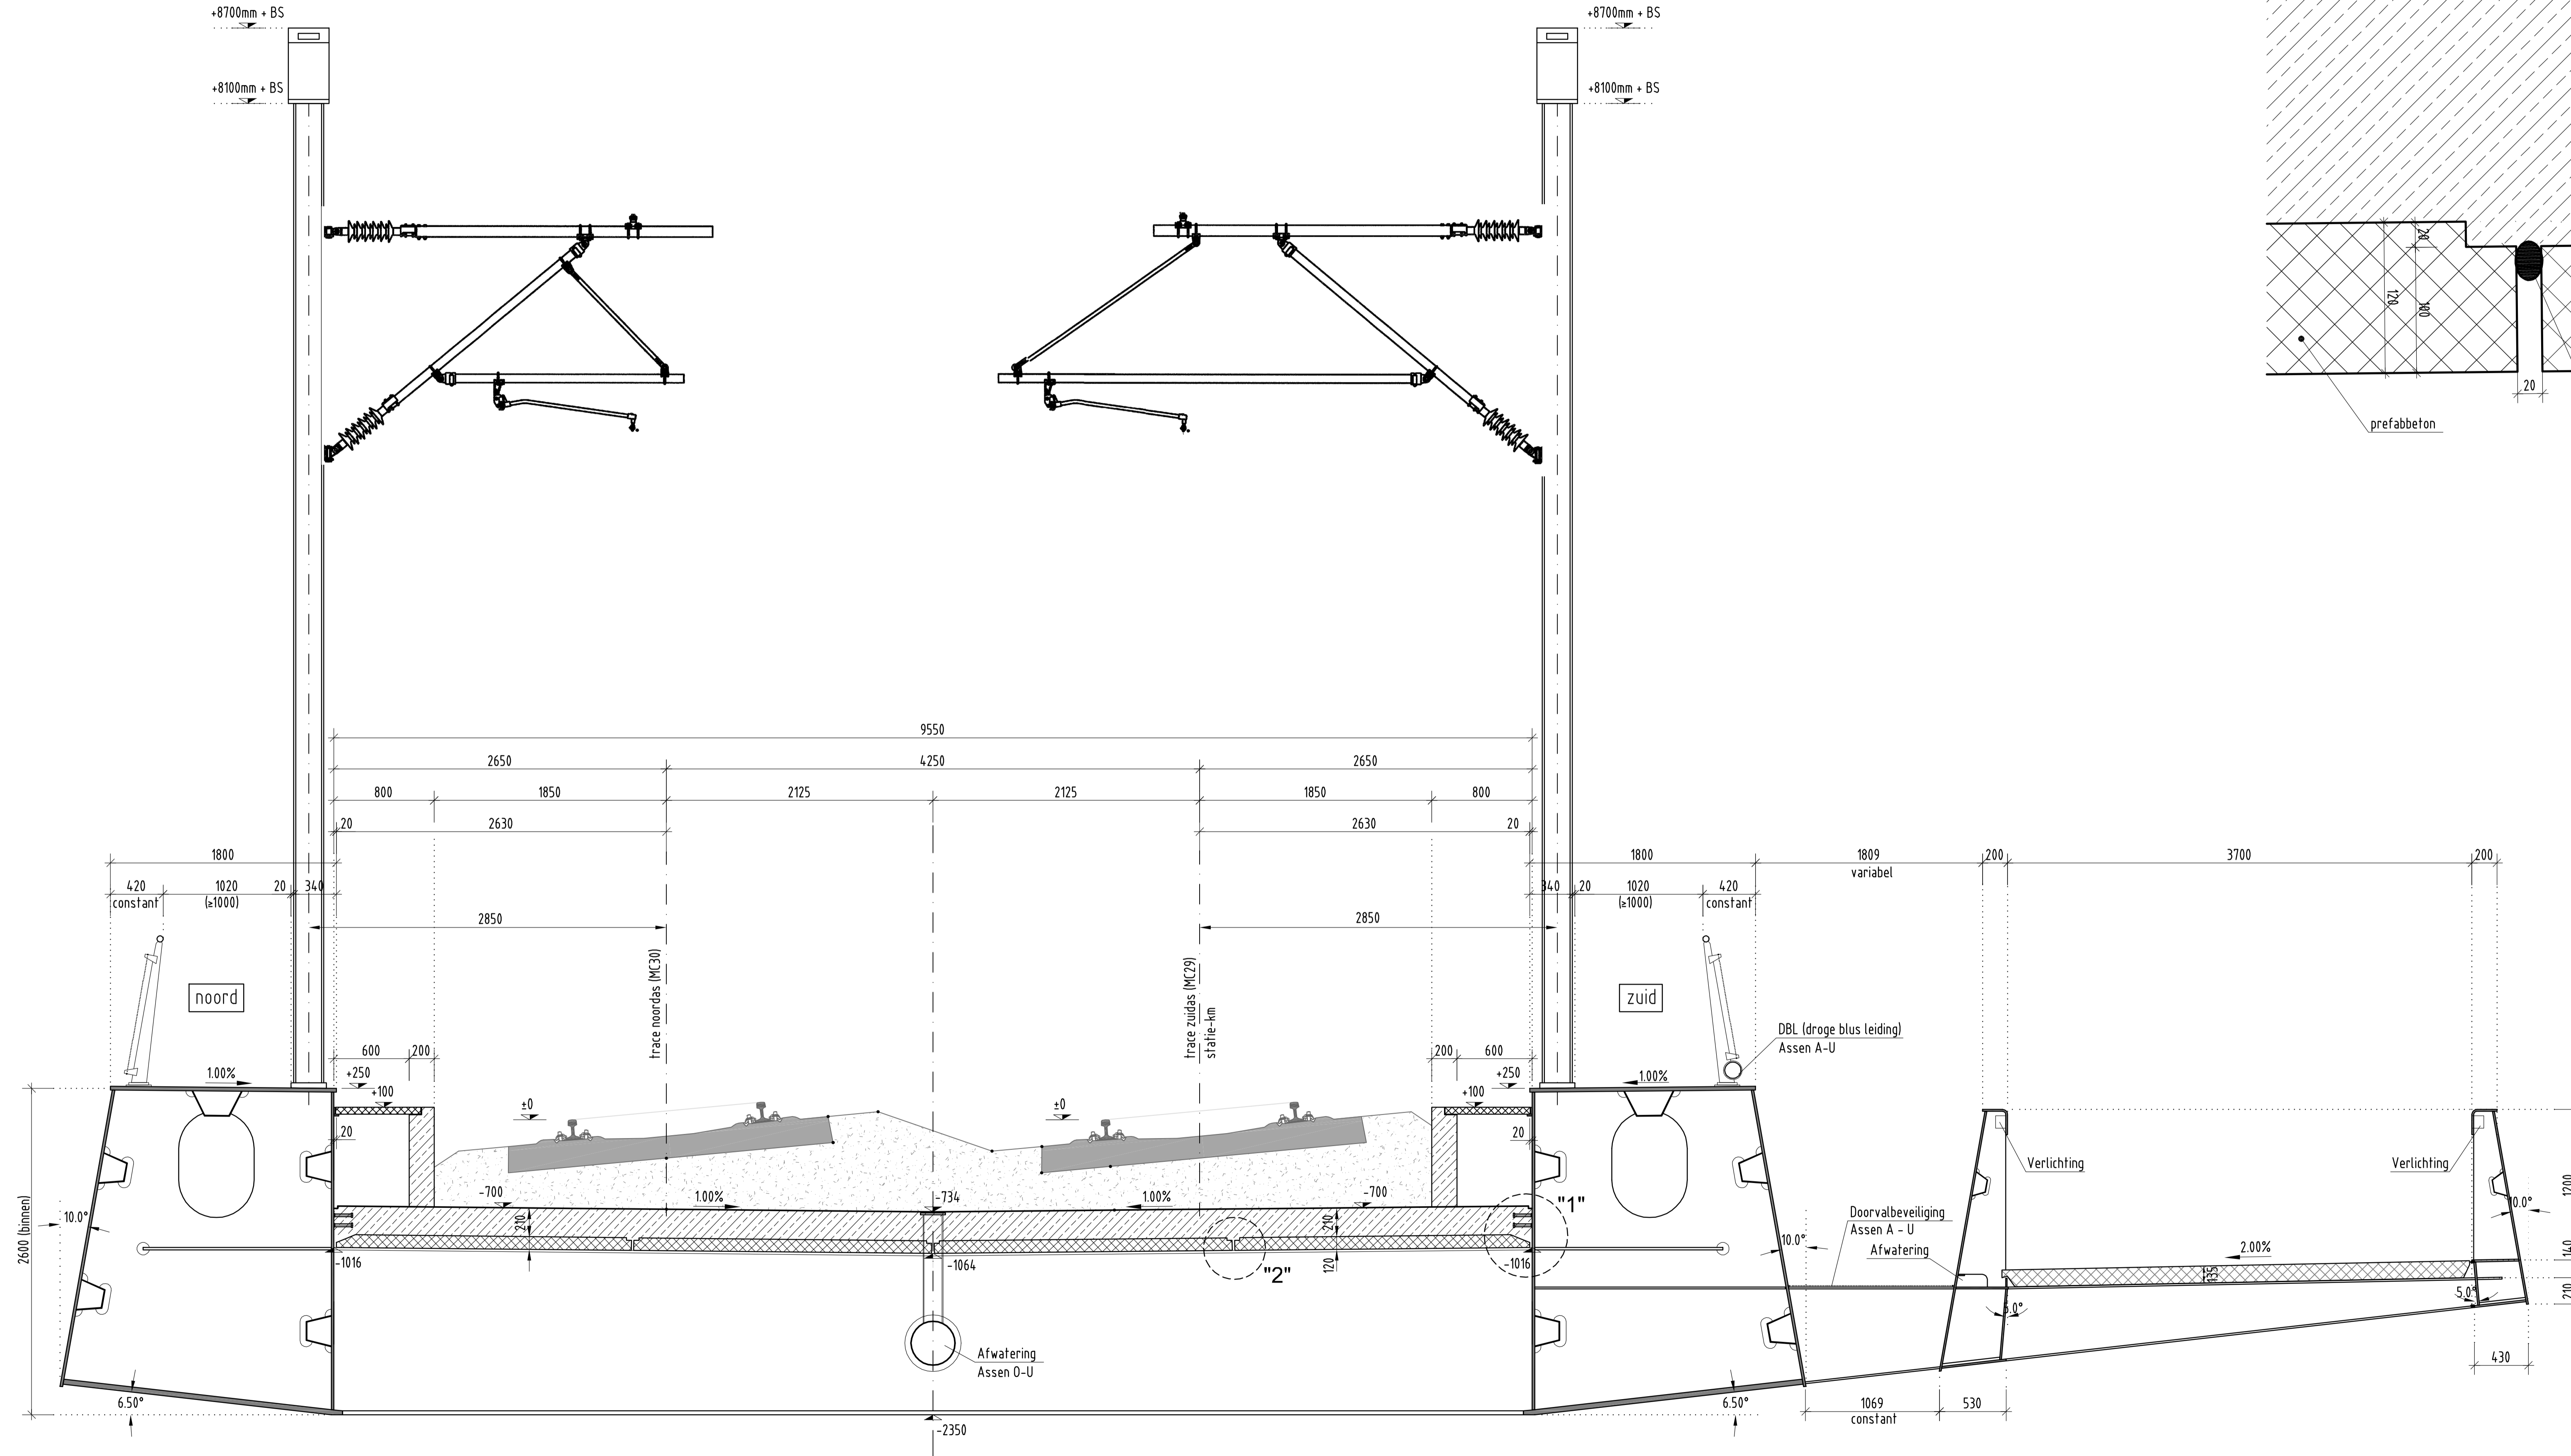

**Detail "2" s. 1:2.5**

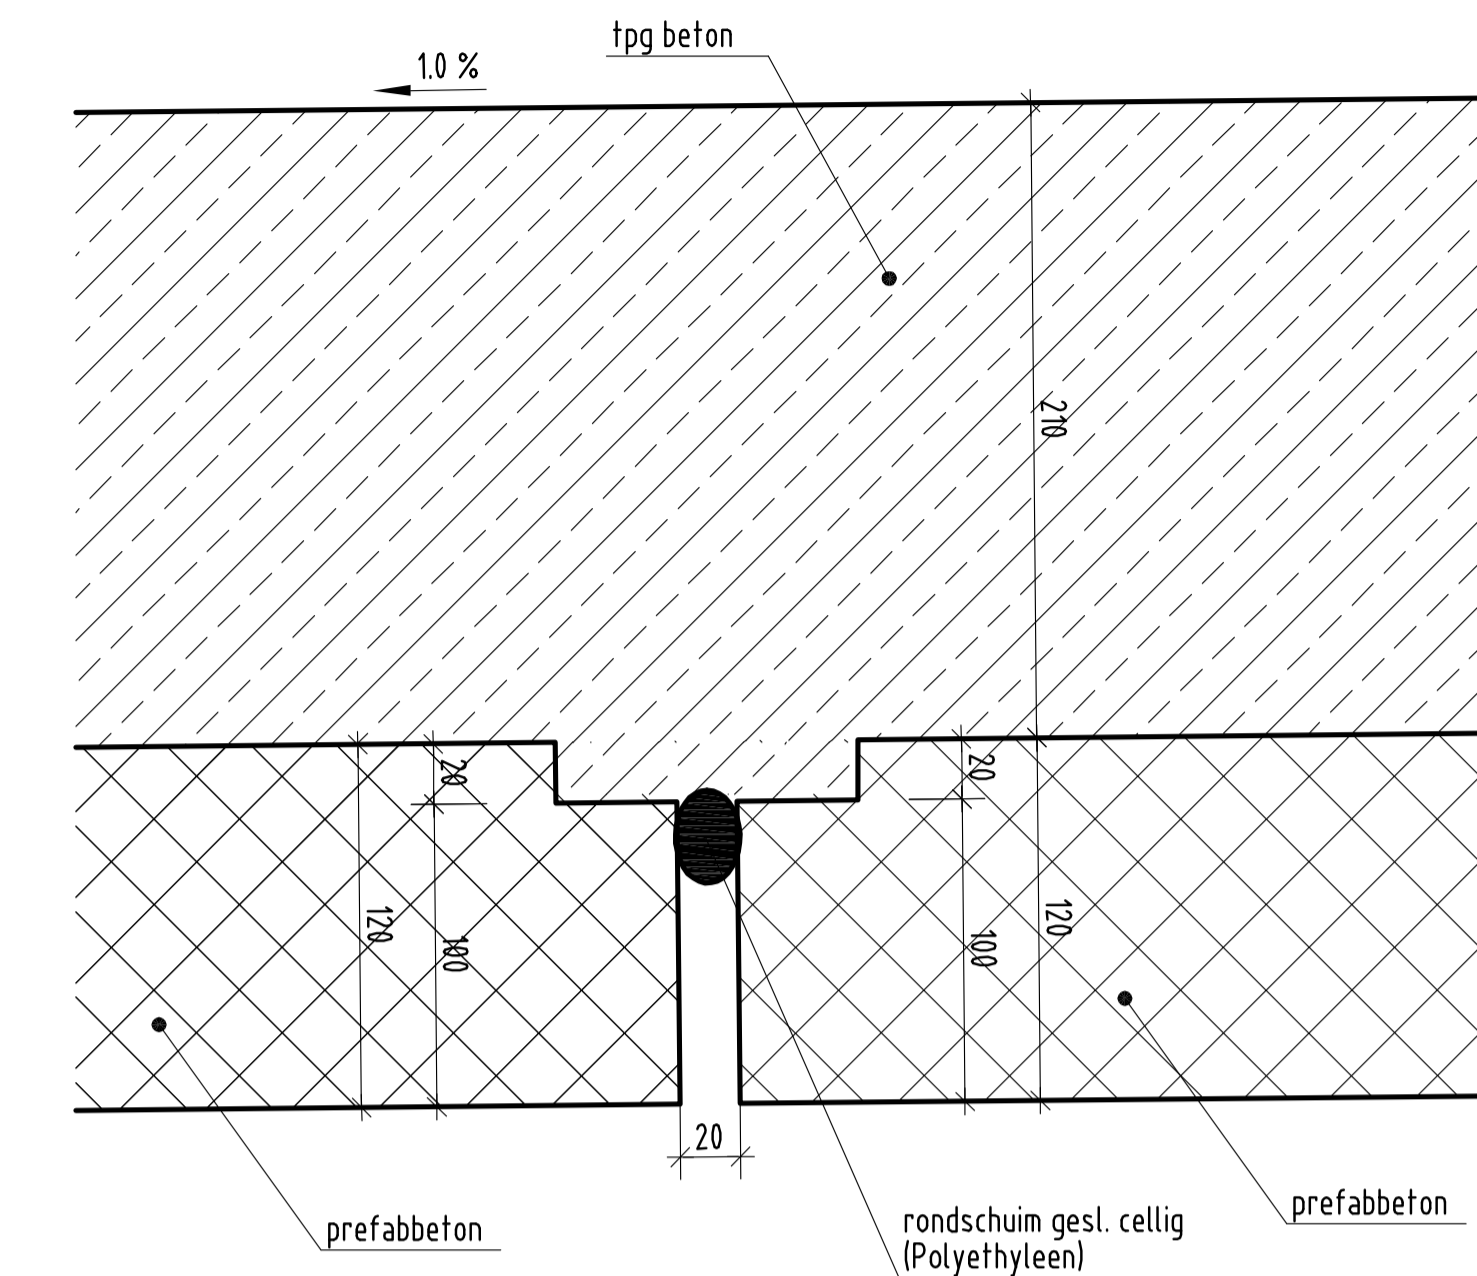

**Detail "1" s. 1:2.5**

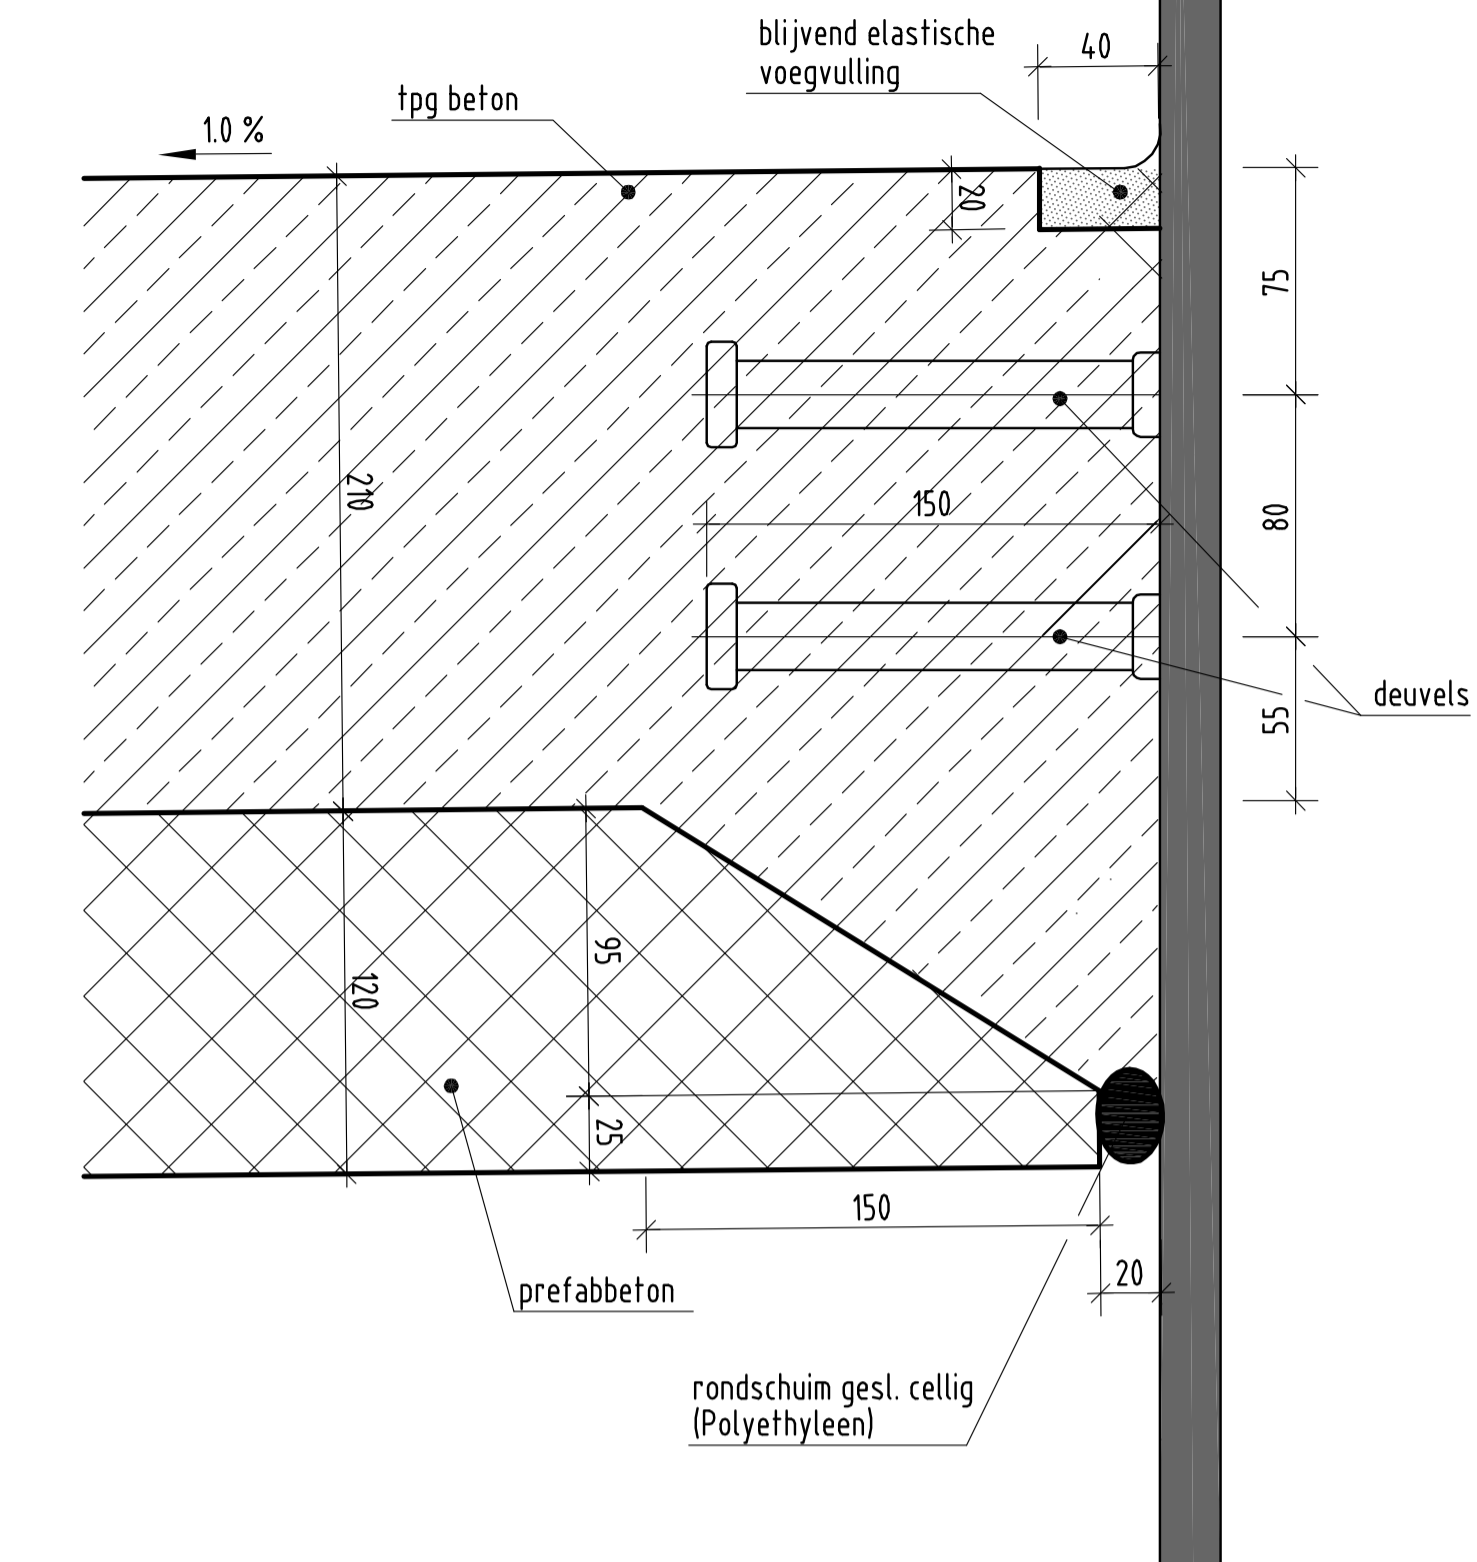

Tekening alleen voor geometrie  
Details:  
staalconstructie, leuningen, masten, kabelkanaal, hwa → zie separate tekeningen

Bijbehorende tekeningen:  
Bovenleidingmasten: 001297967 & 001297968

Deze tekening verspreidt:		AC 2007 006
001253208	HZL - Brug over de IJssel Doorsnede Aansbruggen Oost	Formaat A2x3 Schaal diverseren
<b>ProRail</b>	421 KW 560	110.02 46.756
		001 46.694
		As-built Geometrie

A	01-01-2012
BC	Welling Zublin vof
As-built	