

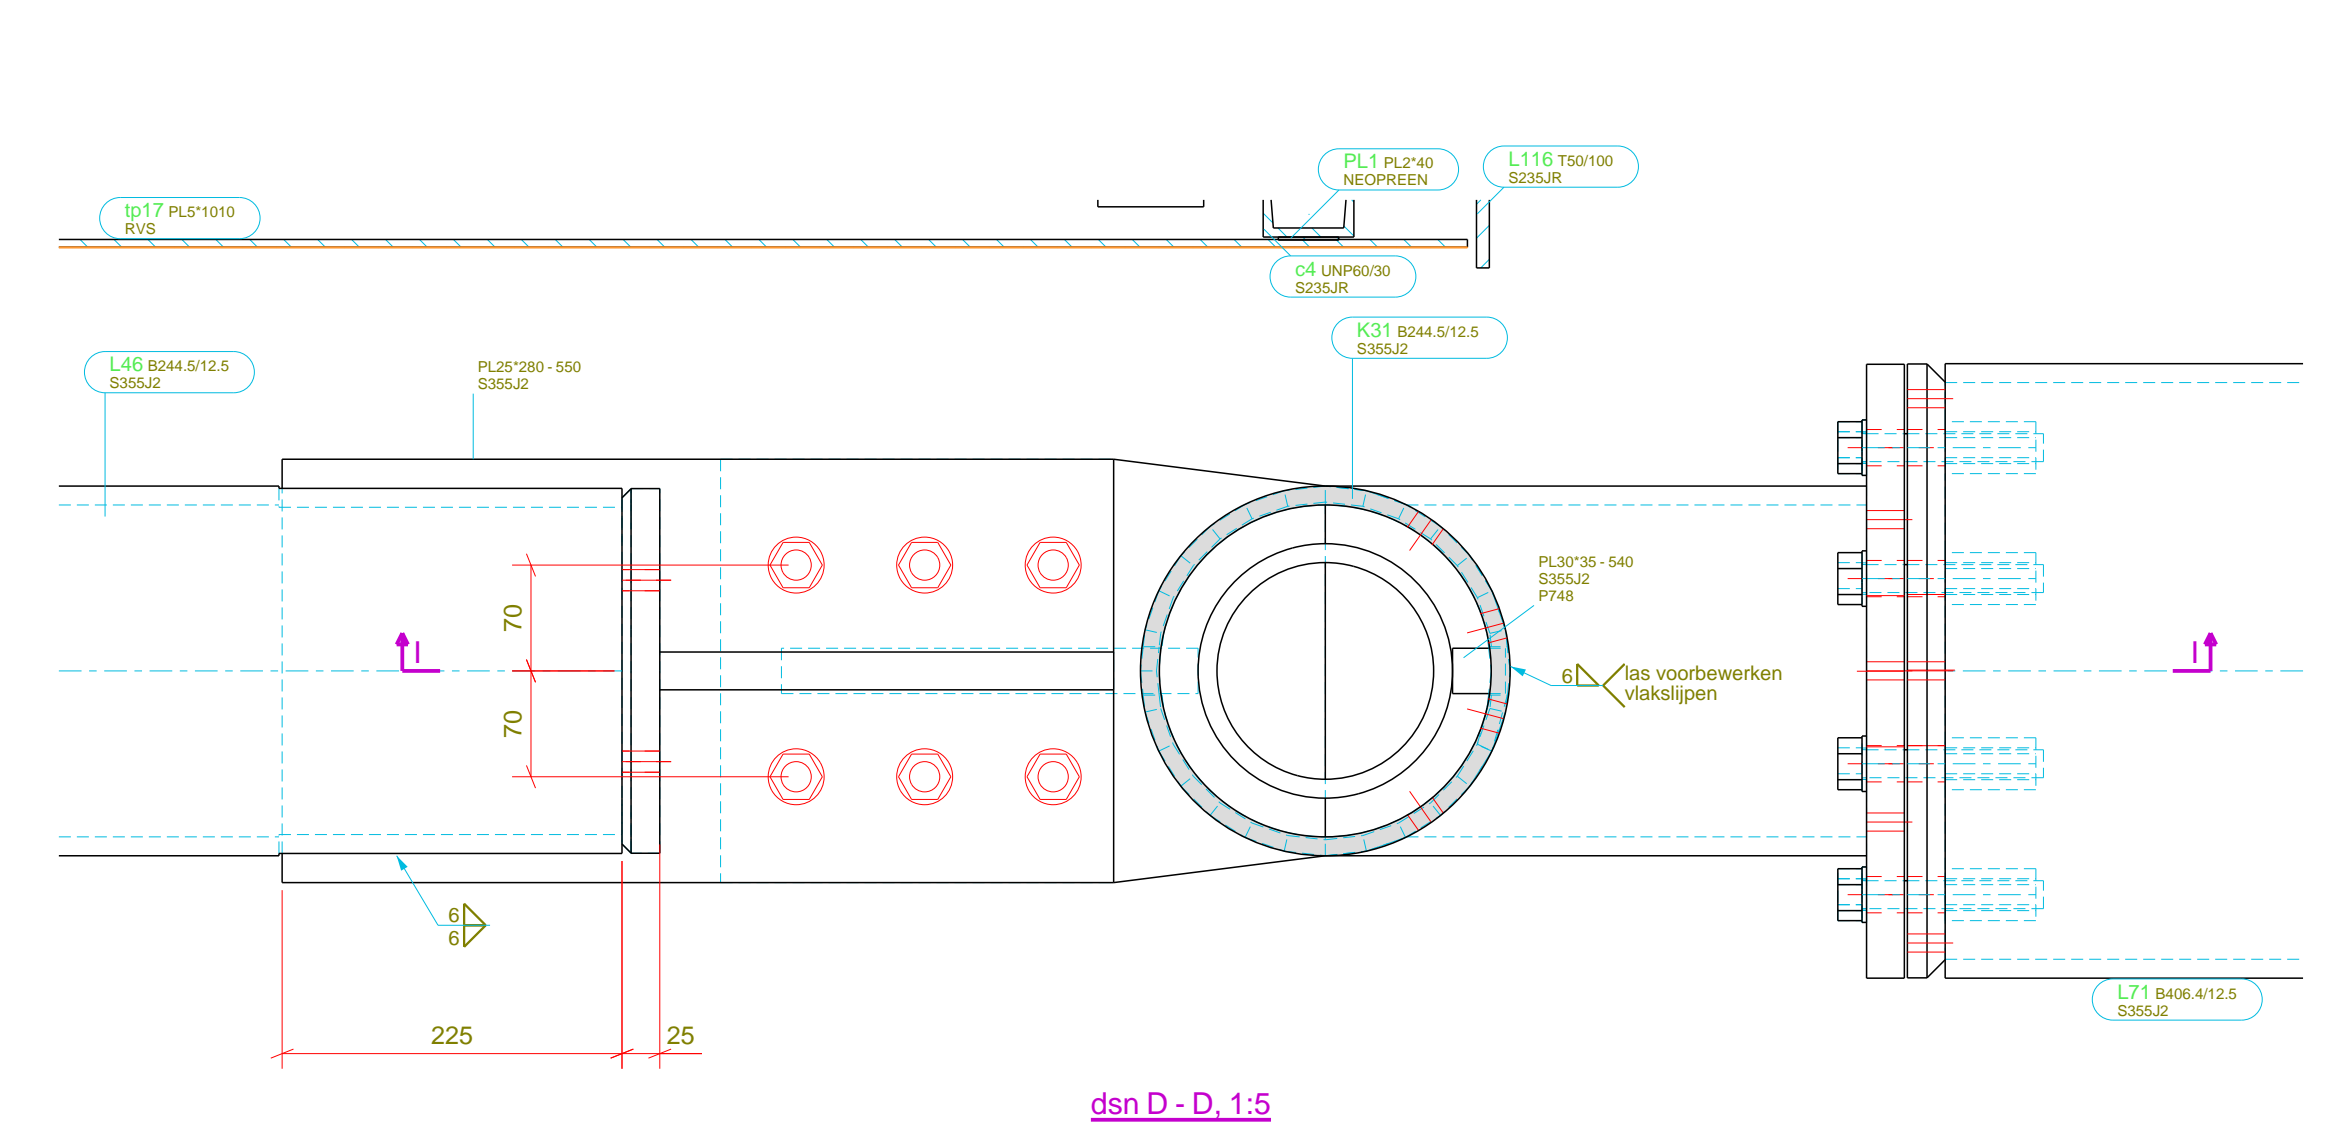


AANZICHT WINDBOK-AS G. (1:20)

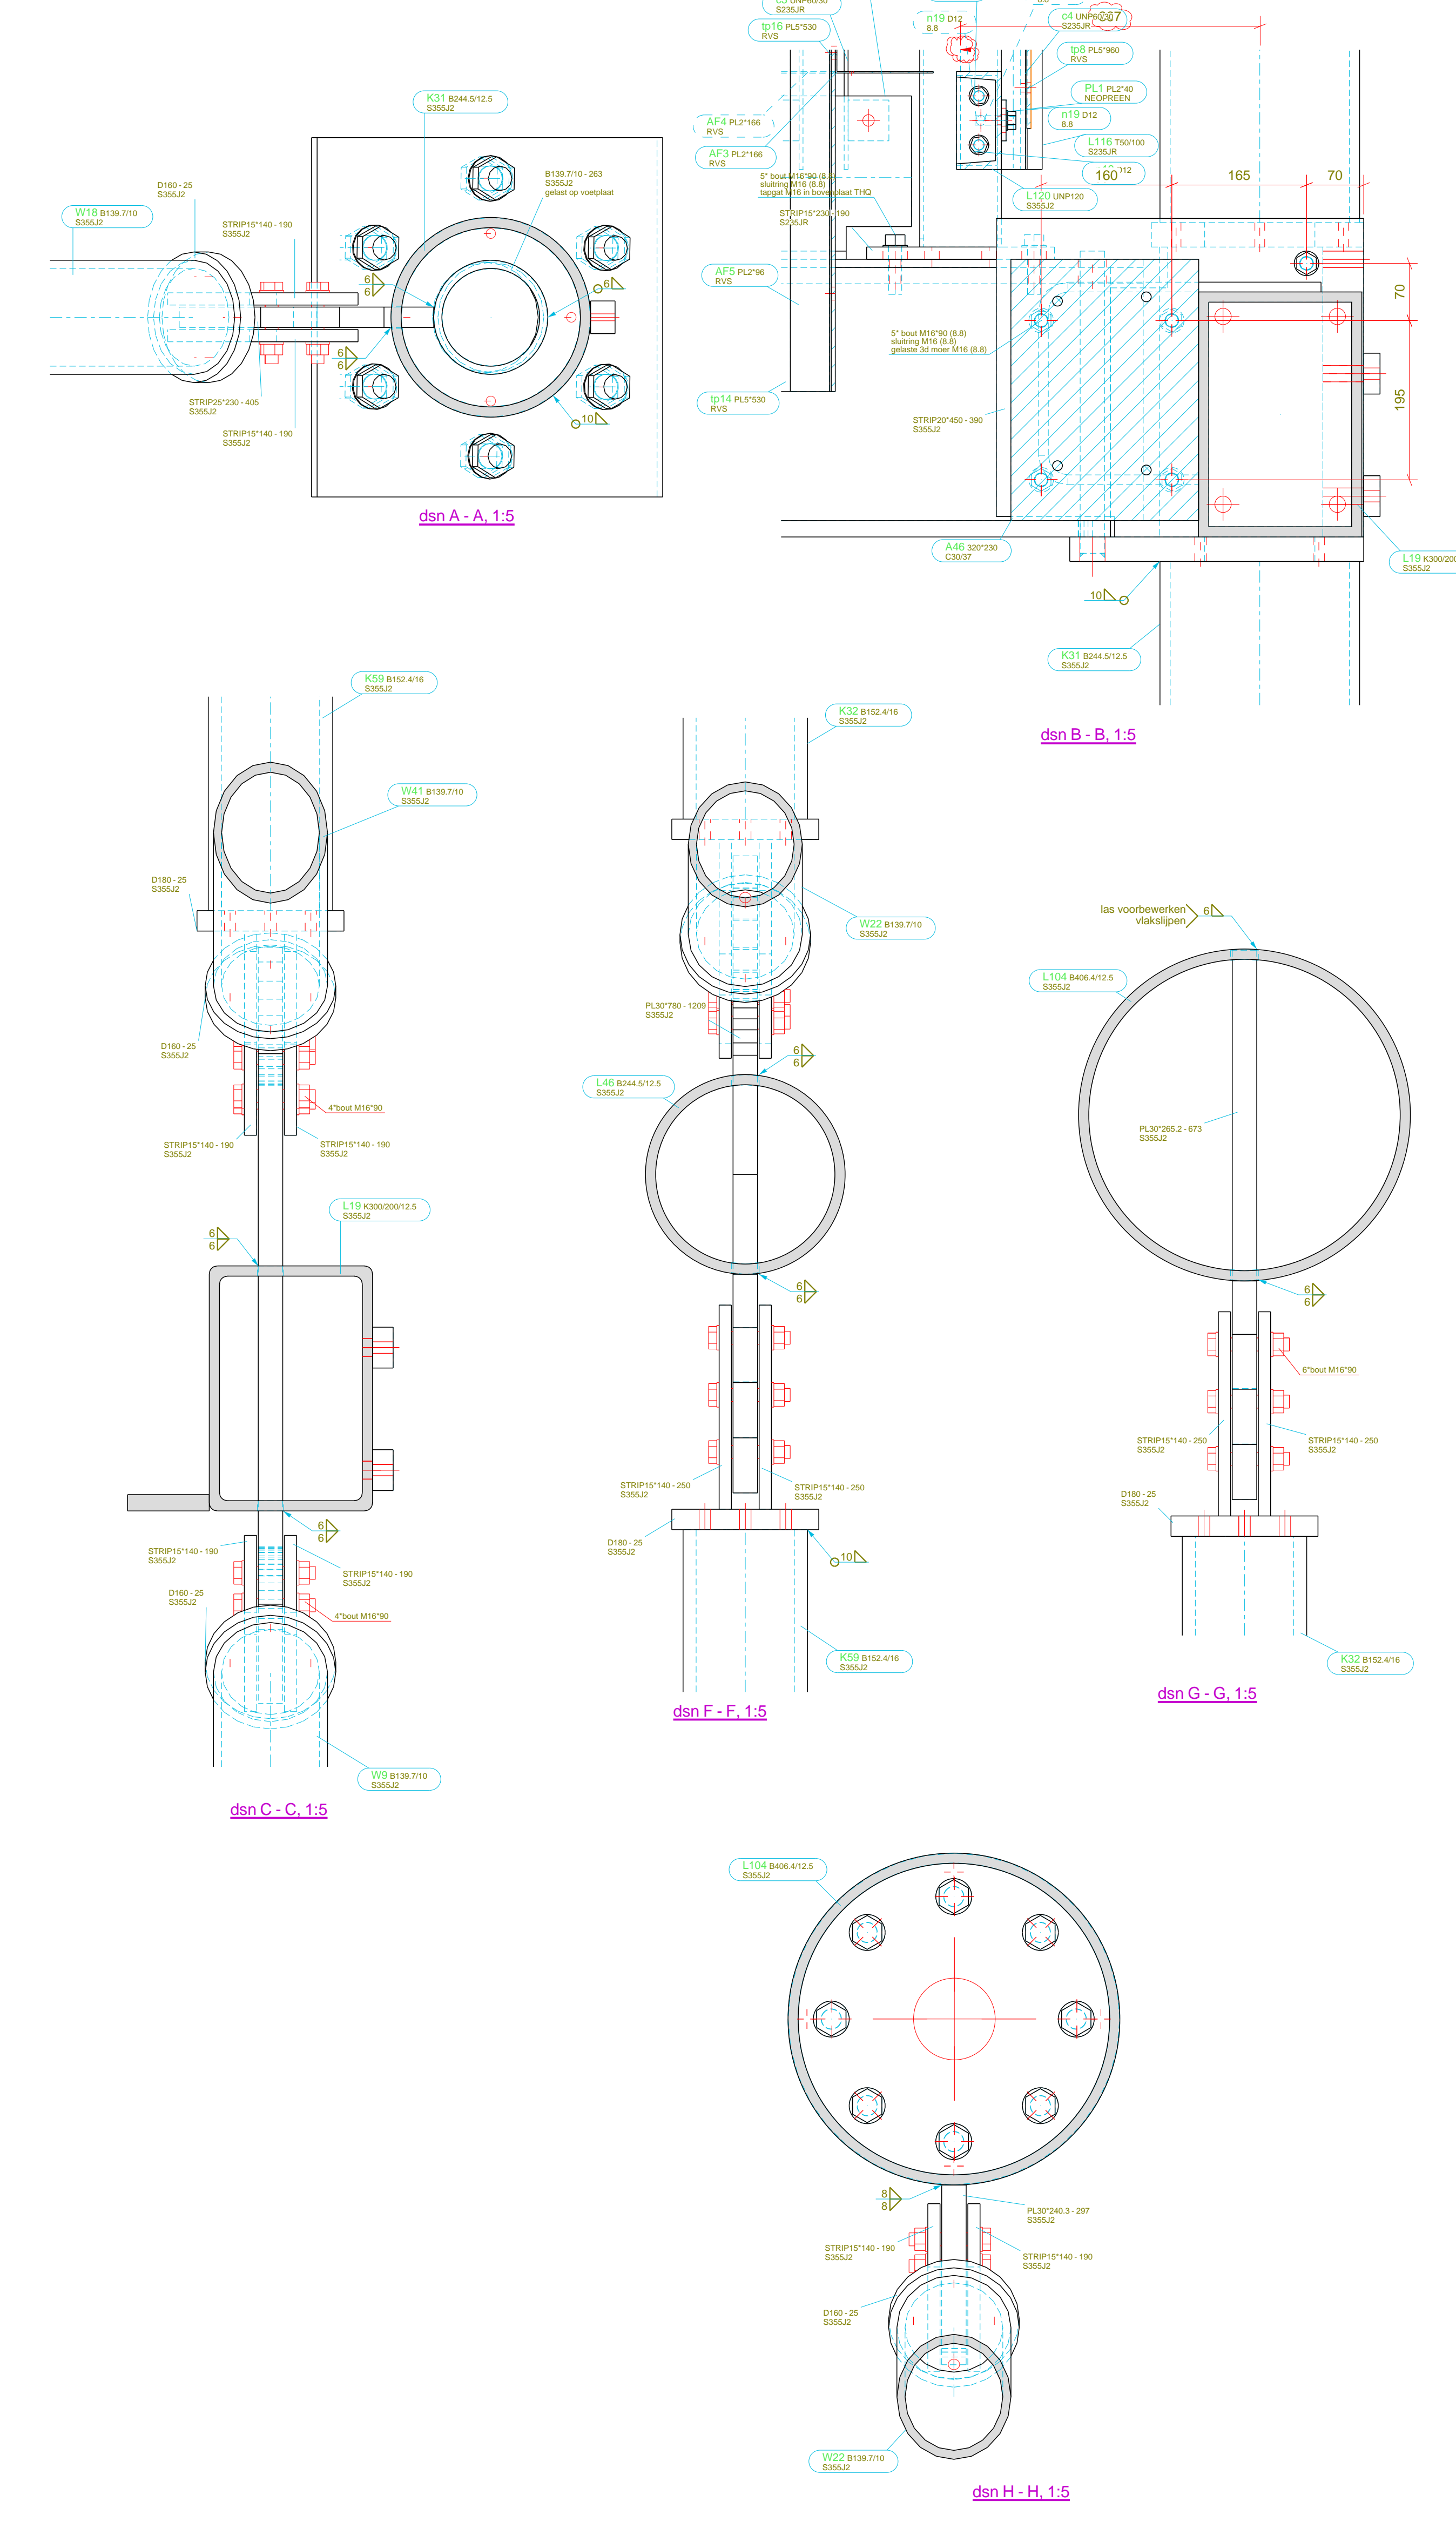


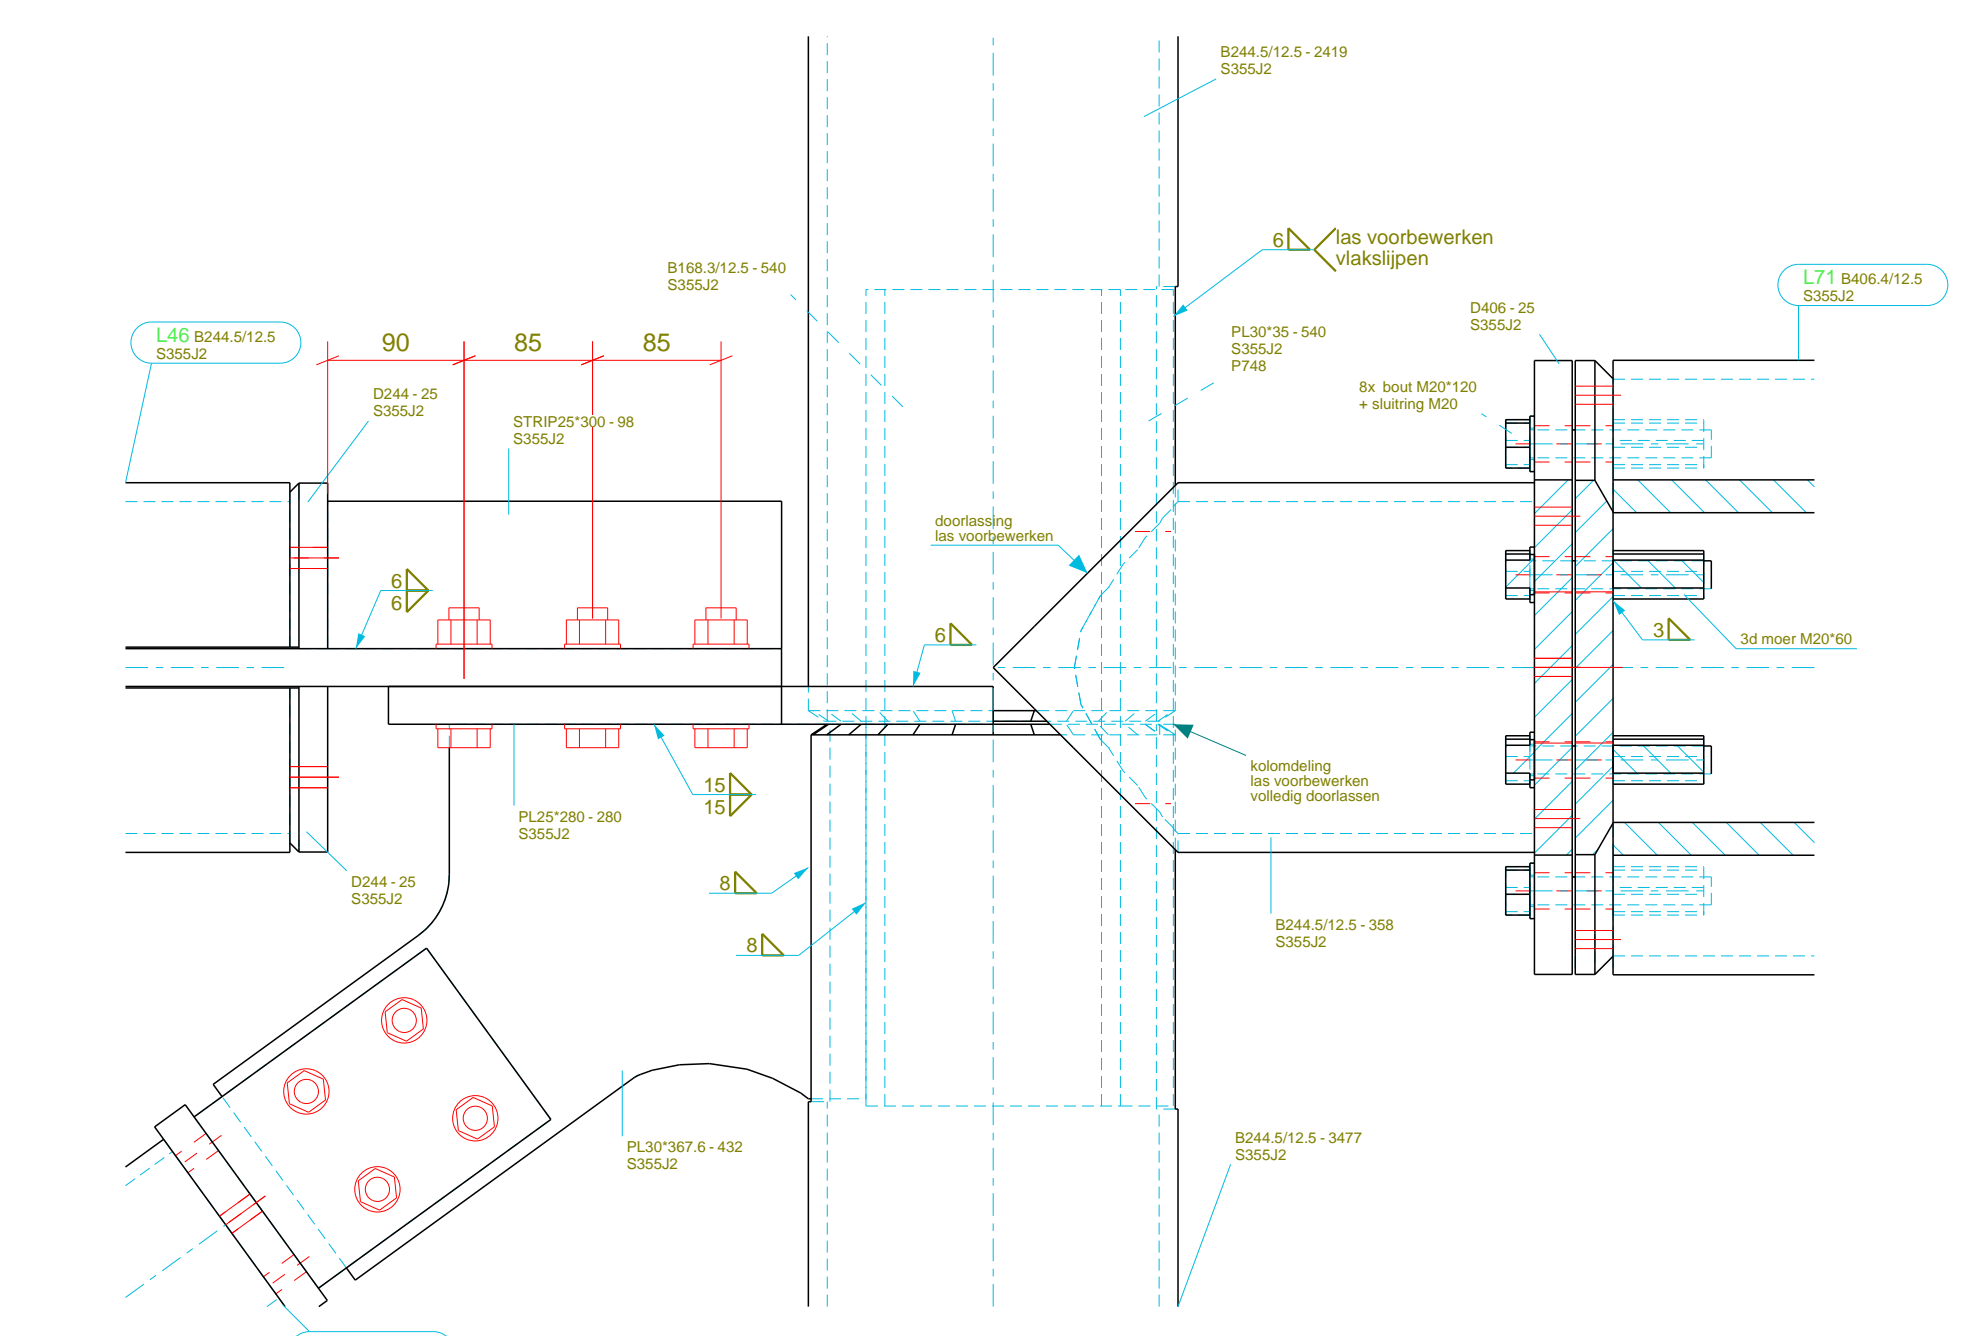

dsn I-I.1.5

materiaal staalconstructie:
 - walsprofielen: S355J2
 - buisprofielen: S355J2 CFCHS
 - kolomprofielen: S355J2 HFRHS
 - THD liggers: S355J2
 bevestigingsmateriaal:
 - boutwaaier B.8 verzinkt las passend gerolde draad
 - boutset M16 of M20 of NEN-EN 15245-1
 - Douren NEN-EN ISO 4014 klasse 8.8 / moer NEN-EN-ISO 4032 klasse 8)
 - boutset M42 tm M80
 - Douren DIN931-klasse 8.8 / moer DIN 934 klasse 8 / vlakke sluiting NEN-EN-ISO 7089)
 aansluiting:
 thermisch verzinken vgs NEN-EN ISO 1461
 + 2 laagjes powdercoat vgs NEN-EN ISO 12944-2
 + 2 laagjes zinkfosfaat epoxy primer
 + 2 laagjes 60µm zinkfosfaat epoxy primer
 + 2 laagjes 60µm Polyurethaan RAL 9010
 installatievoorbereiding:
 IBZ B02 staalconstructie bovenbouw 1.0 d.d. 02-02-2024

zie voor tekening hekwerk:
 B-D-H-01 - Overzicht hekwerk 1e verdieping
 B-D-H-02 - Overzicht hekwerk 2e verdieping

zie voor tekening glaskonstrucie:
 B-D-S-11 - Overzicht glaskonstrucie
 B-D-S-12 - detail glaskonstrucie

Revisie	Wijziging	Datum	Uitvoerder
C	as built	11.12.2024	H.J.M.
B	definitief	24.04.2024	H.J.M.
A	overseen	01.03.2024	H.J.M.

Projectnaam: **Flitsenstalling Krijpspruijdsle Dorrecht**
 Opdrachtgever: **Hegeman Bouw & Infra B.V. Nijverdal**
 Tekening: **3660a**
 Datum: 02.02.2024
 Schaal: 1:100
 Tekening: **B-D-S-10**

Broeze is een 100% N.V. met 111 medewerkers.
