


Doorsnede Fietspad s 1:10

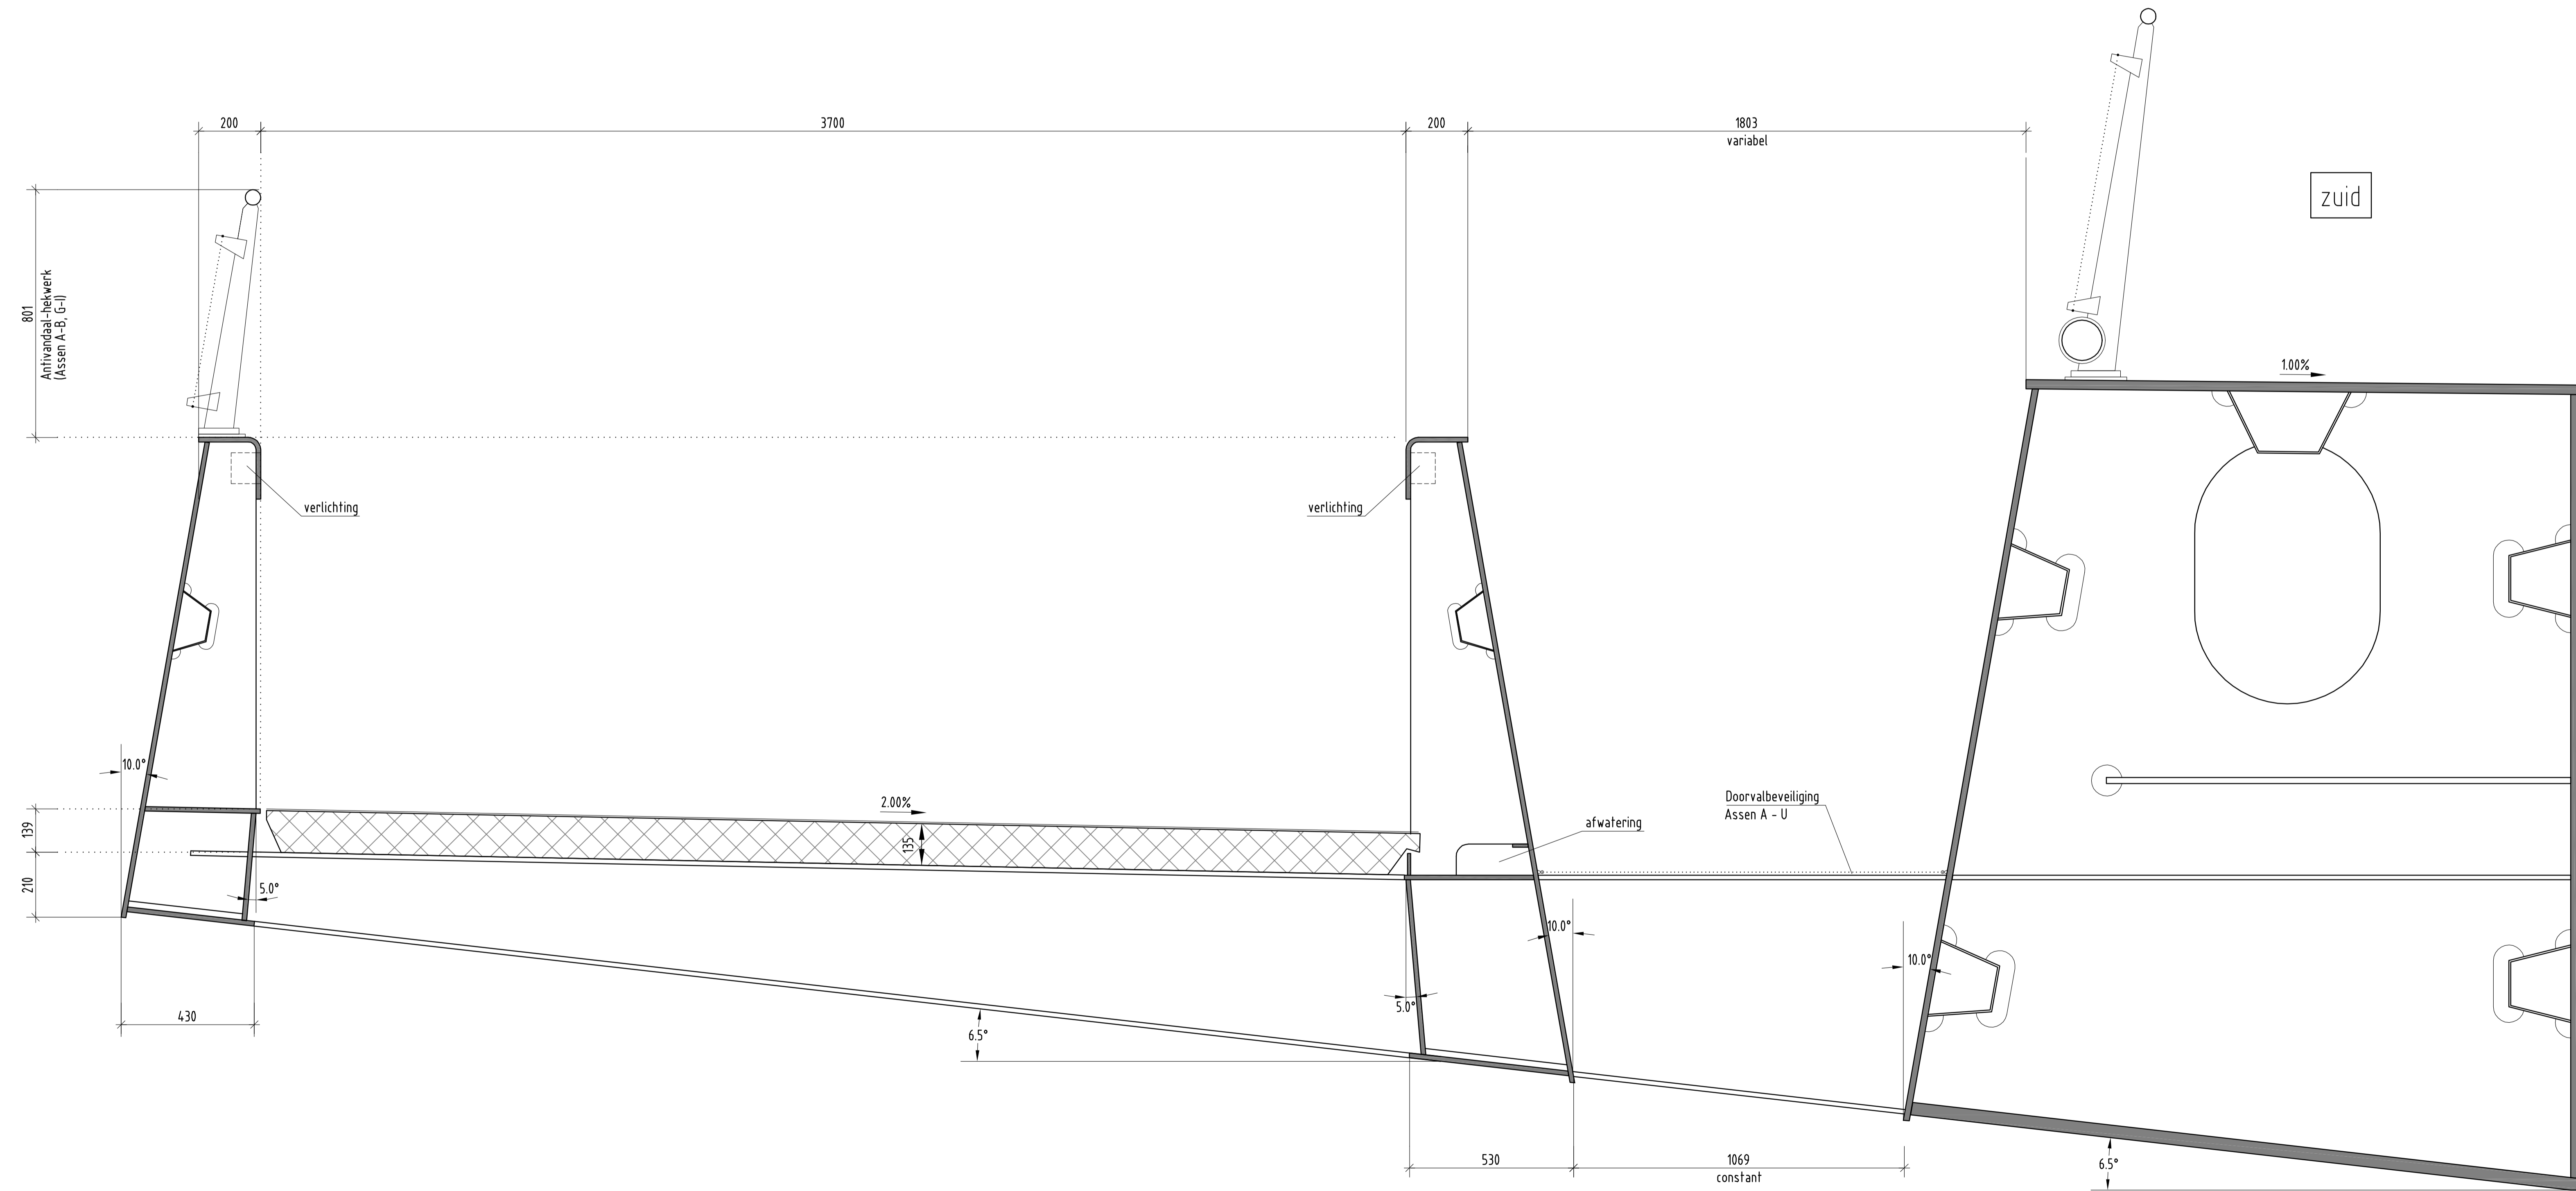

Deze tekening vervangt:		AC 2007 006
001253210	HZL - Brug over de IJssel Doorsnede Fietspad	Formaat A2x3 Schaal 1:10
ProRail	421 KW 560	110.02 45.756
		001 46.694
		As-built Geometrie

A
004960
BC Welling Zublin vof
As-built