DETAIL KOP HAMEISTIJL
SCHAAL : 1/10

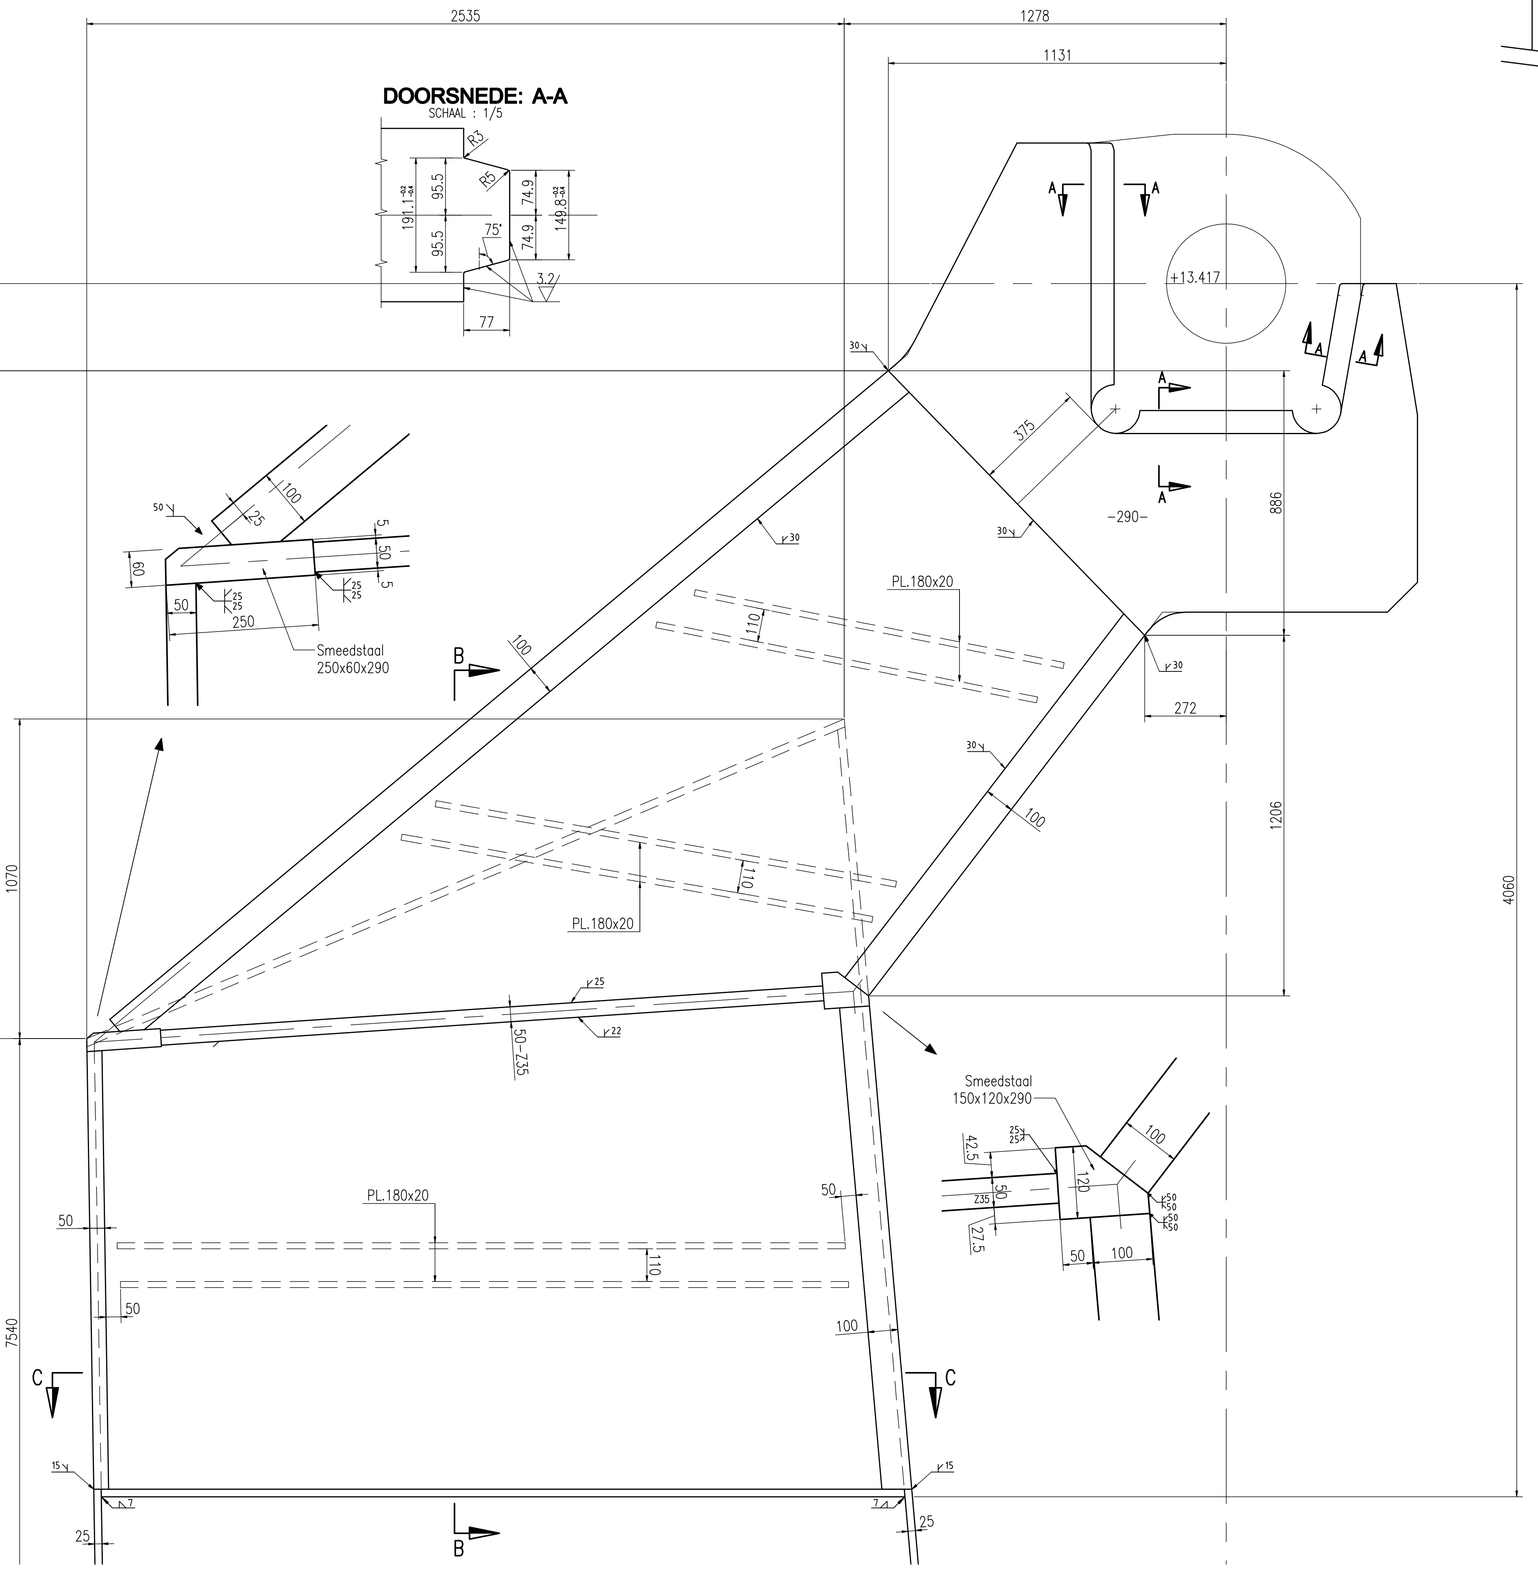

DOORSNEDE: A-A
SCHAAL : 1/5

DOORSNEDE: E-E
SCHAAL : 1/5

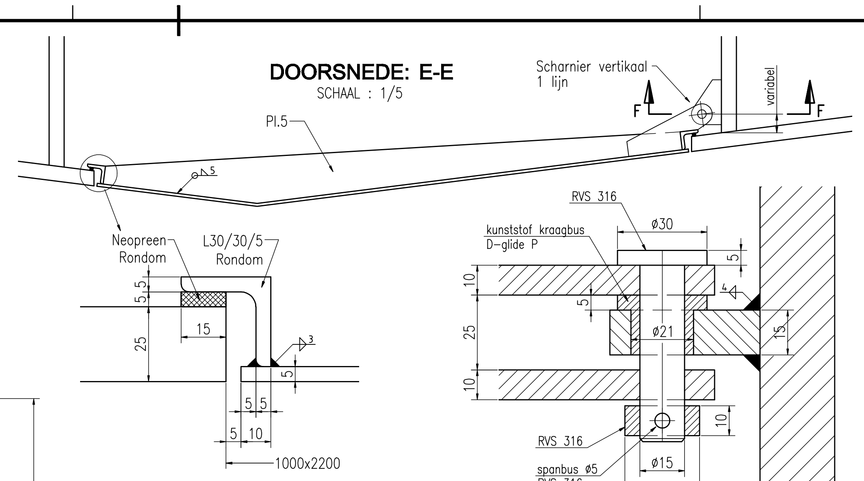

DOORSNEDE: F-F

DOORSNEDE: B-B
SCHAAL : 1/10

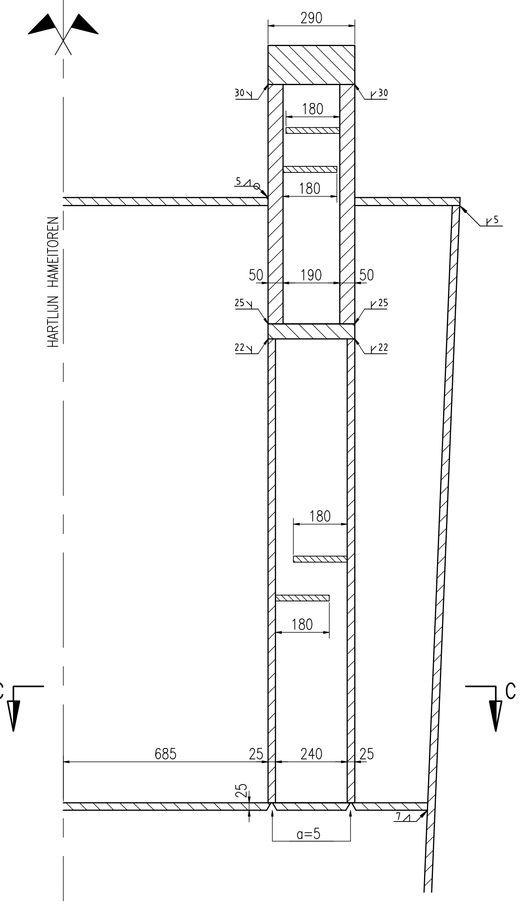

DOORSNEDE: C-C
SCHAAL : 1/10

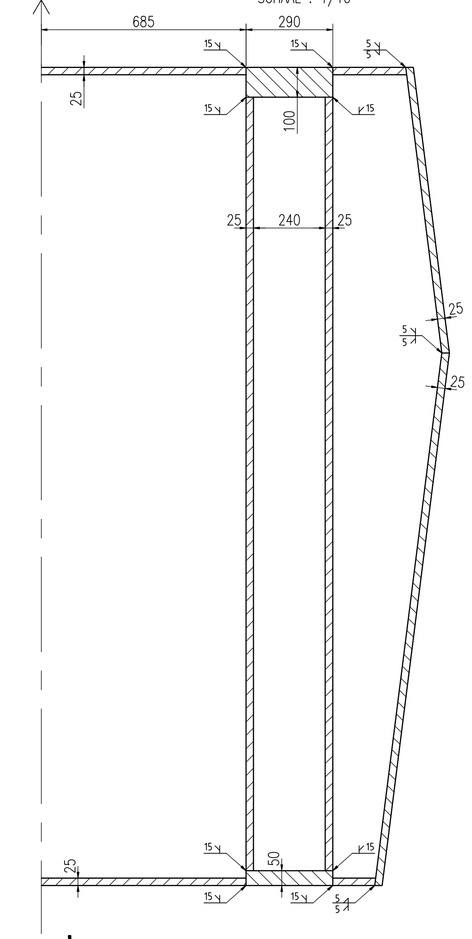

DOORSNEDE: G-G

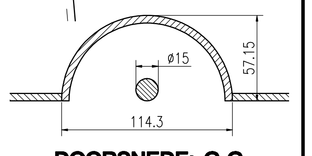

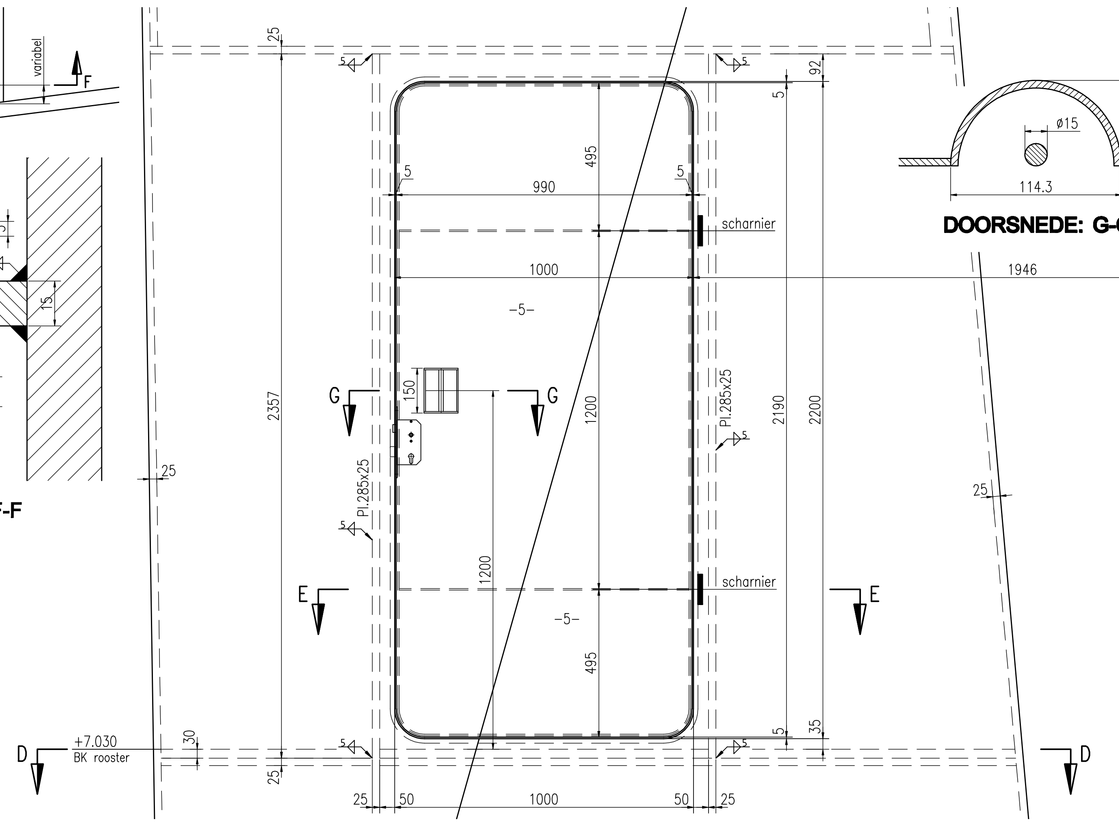

DOORSNEDE: D-D
SCHAAL : 1/10

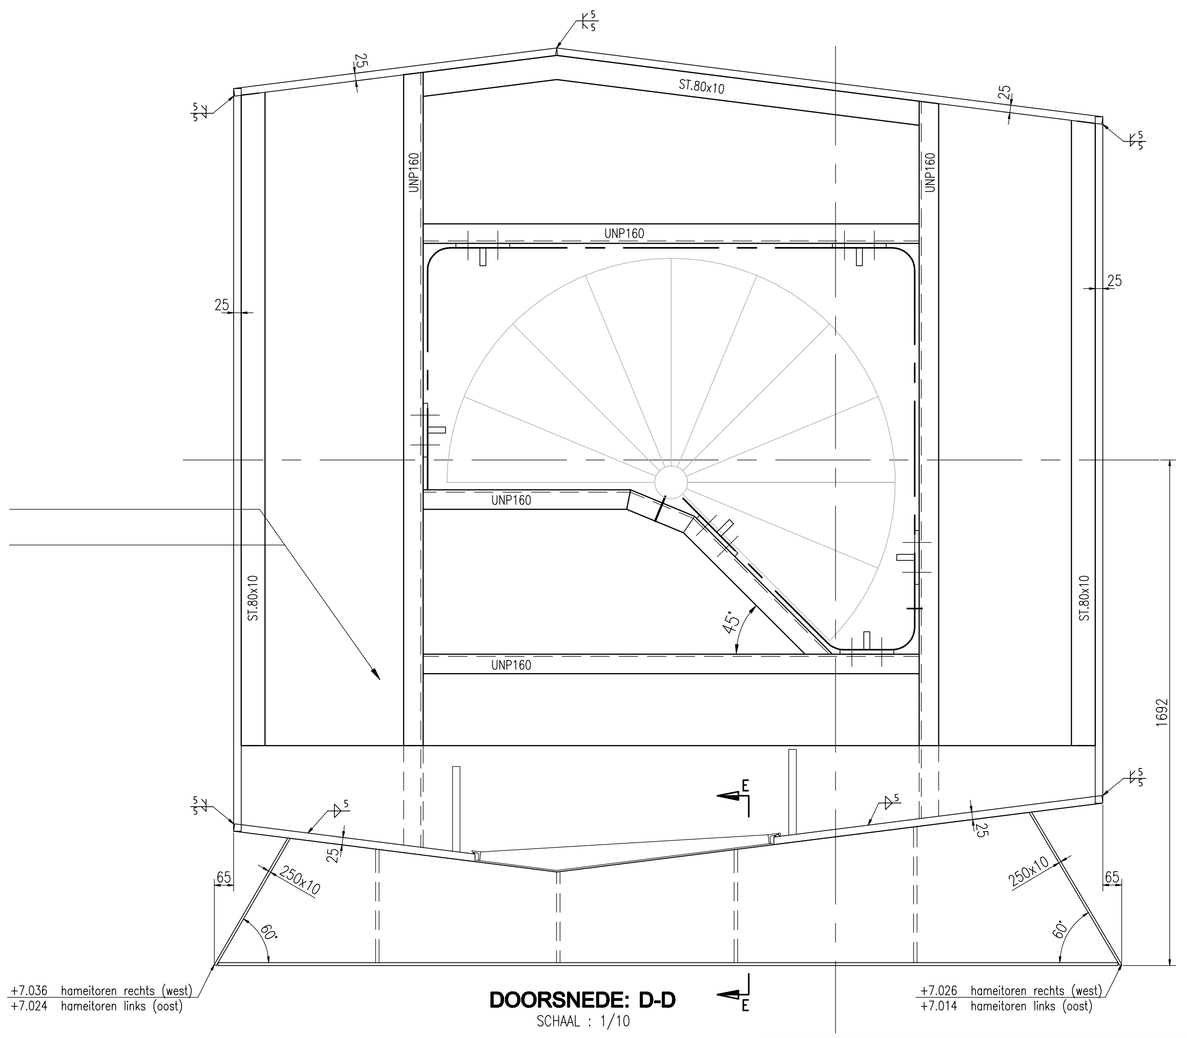

DETAIL VOET HAMEISTIJL
SCHAAL : 1/20

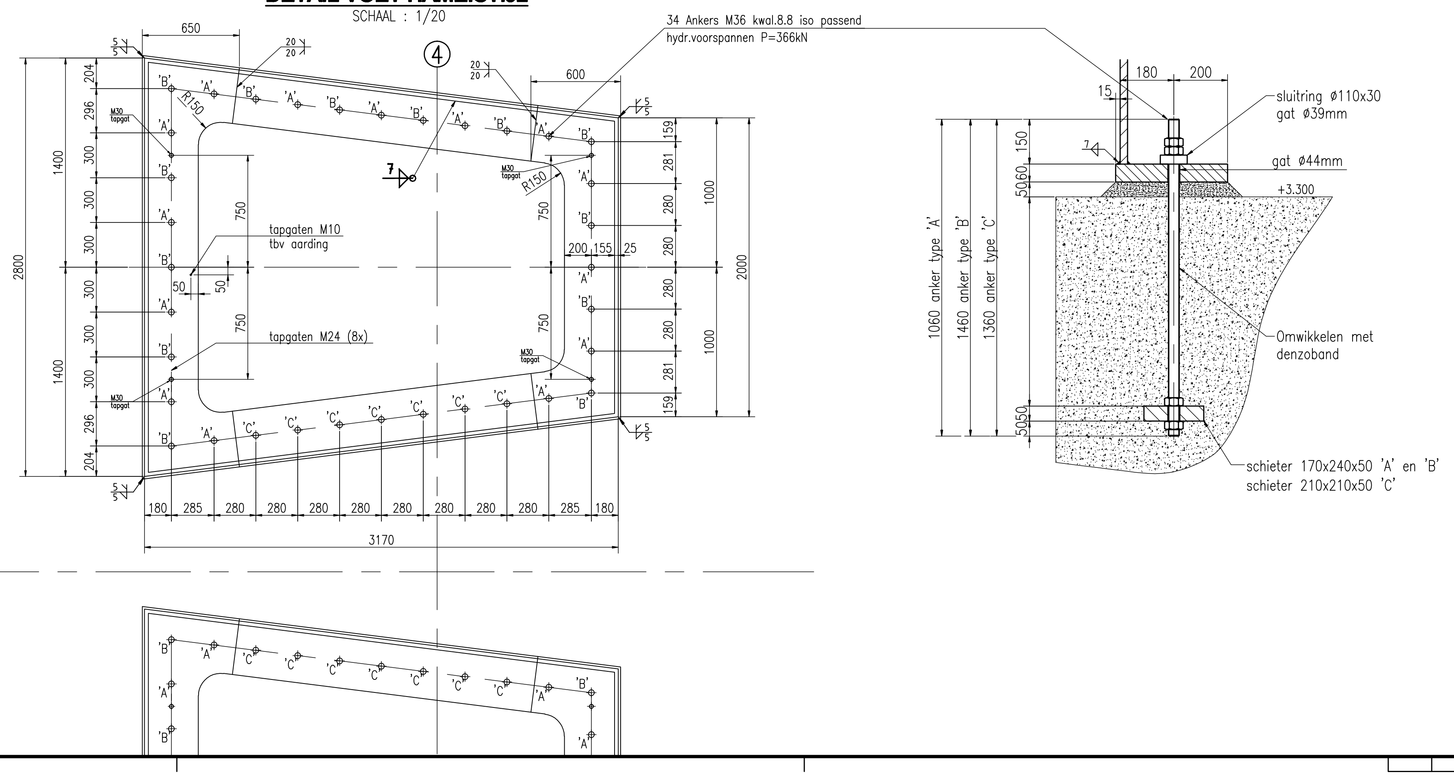

DOORSNEDE: E-E

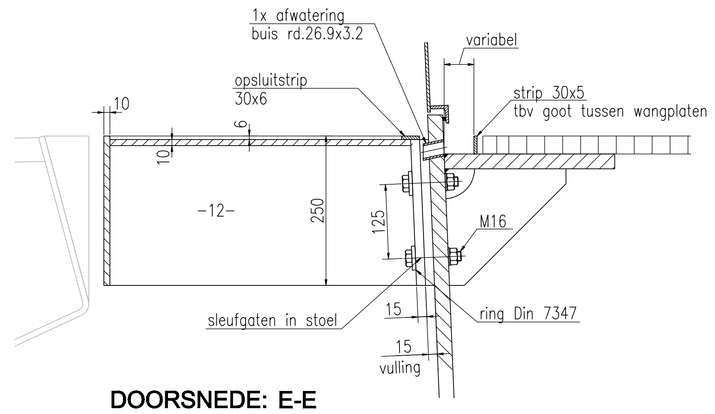

BIJHORENDE TEKENINGEN :
- 33344-00-100 : Geometrieplan - Algemeen
- 33344-00-102 : Materiaalverdeelingsplan - Hameitoren

ALGEMENE NOTA : zie tekening 33344-00-100

nr.	omschrijving wijziging	datum	paraaf
1	DEFINITEF	08.11.10	
2	DEFINITEF	01.12.10	
3	tekening bijgewerkt	22.12.10	
4	tekening bijgewerkt	21-02-11	
5	As Built	23-04-2012	HPdJ

Combinatie GG 207 — KWS, Boskalis Nederland, Van Hattum en Blankevoort, HOLLANDIA

WP-nr. WP-00428
Object-nr. D-00203

AS BUILT

Geverifieerd (GO2IT)		par.	dd.
Vrijgegeven (GO2IT)	B. van der Maale	par.	dd.

Opdrachtgever
Provincie Zuid Holland
Directie ruimte en mobiliteit

contract nr. 6 van 2009

bureau uitbesteding Stendess

N207 Zuidwestelijke Randweg Gouda-Krimpenerwaard
(Verbindingsweg naar de Schoonhovenseweg)
en Brug Hollandsche IJssel

Brugconstructie over Hollandsche IJssel
Beweegbare deel brug
Detailplan - Hameitoren

getekend	KB	par.	dd. 11.10.10
gecontroleerd	JB	par.	dd. 11.10.10
vrijgegeven	JDE	par.	dd. 08.11.10

status Definitief | versie 5

ontwerpfase: Uitvoerings ontwerp

reg.nr. N207-ONTW-TEK-0024

tek. nr. Holanda 33344-00-202

tek. nr. Provincie Zuid Holland

tek. nr. Beheer en Onderhoud

bekeurd bij

in 1 bladen, blad nr. 1

formaat A0

schaal 1:10