DETAIL DRAAIPUNT HANGSTANG

Schaal : 1/20

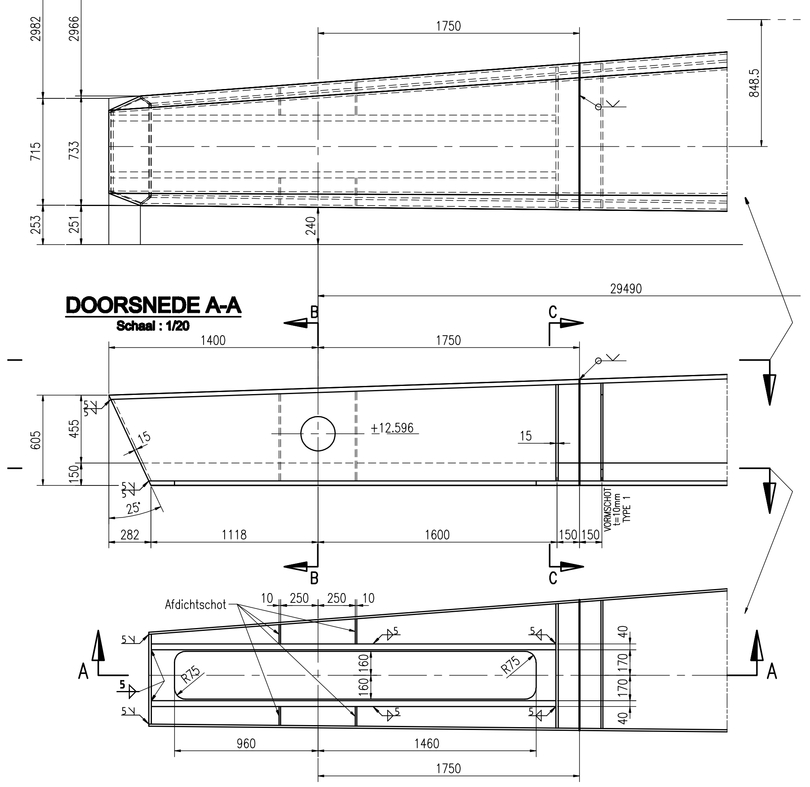

DOORSNEDE A-A

Schaal : 1/20

DOORSNEDE B-B

Schaal : 1/10

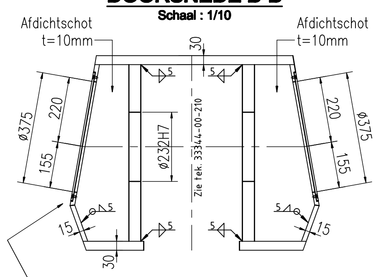

DOORSNEDE C-C

Schaal : 1/10

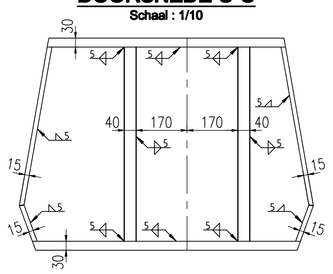

DETAIL DRAAIPUNT BALANSPRIEM

Schaal : 1/20

DOORSNEDE D-D

Schaal : 1/20

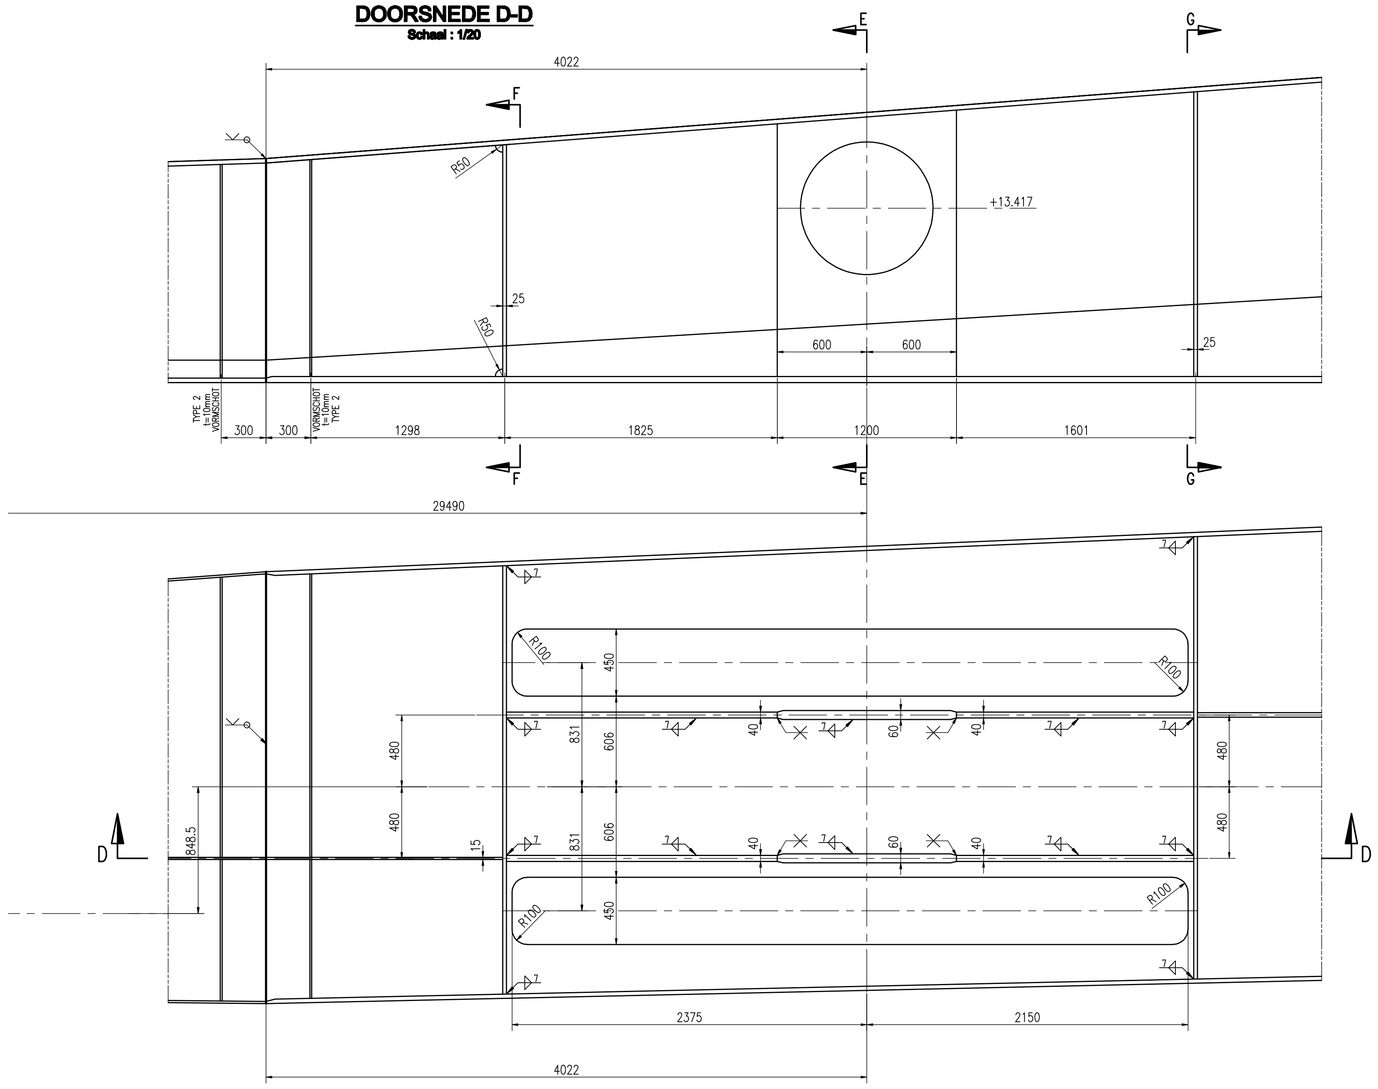

DOORSNEDE F-F

Schaal : 1/20

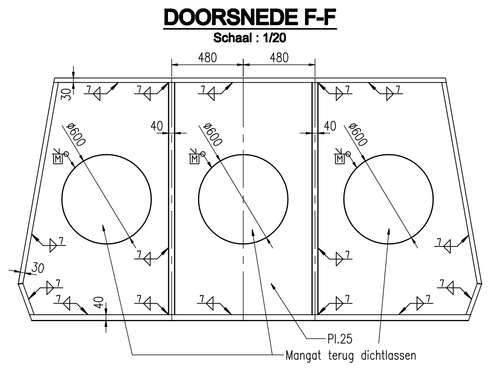

DOORSNEDE E-E

Schaal : 1/20

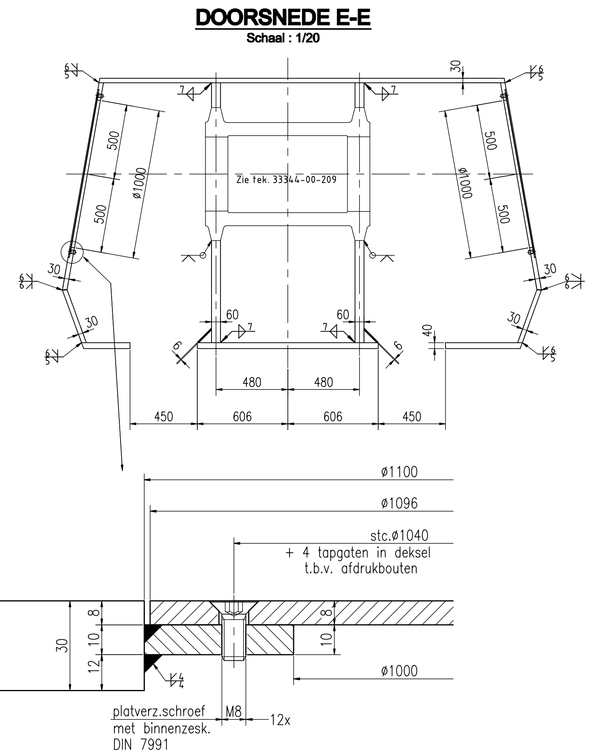

DOORSNEDE G-G

Schaal : 1/20

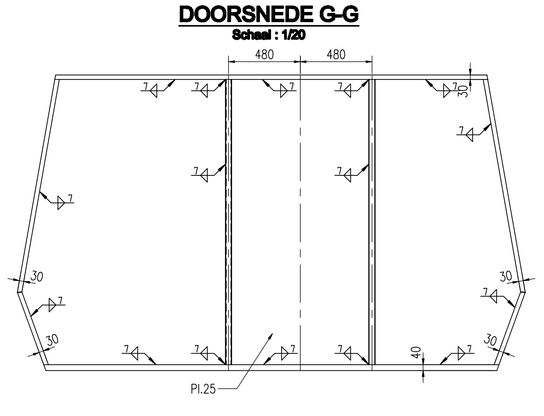

DOORSNEDE t.p.v SCHOT A

Schaal : 1/20

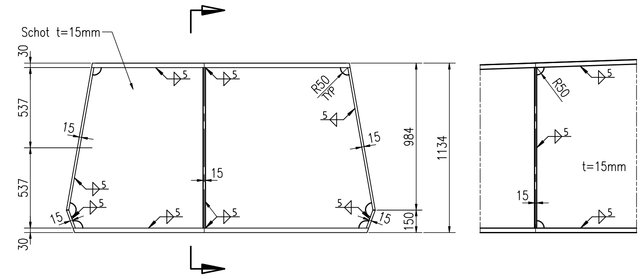

VORMSCHOT TYPE 1

Schaal : 1/20

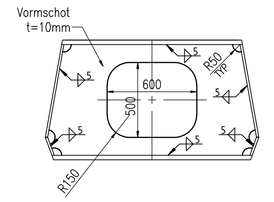

VORMSCHOT TYPE 2

Schaal : 1/20

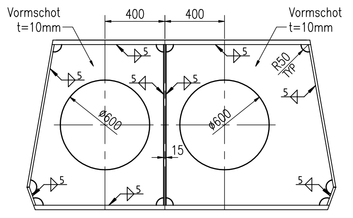

LANGSE LASSEN BALANSPRIEM

Schaal : 1/100

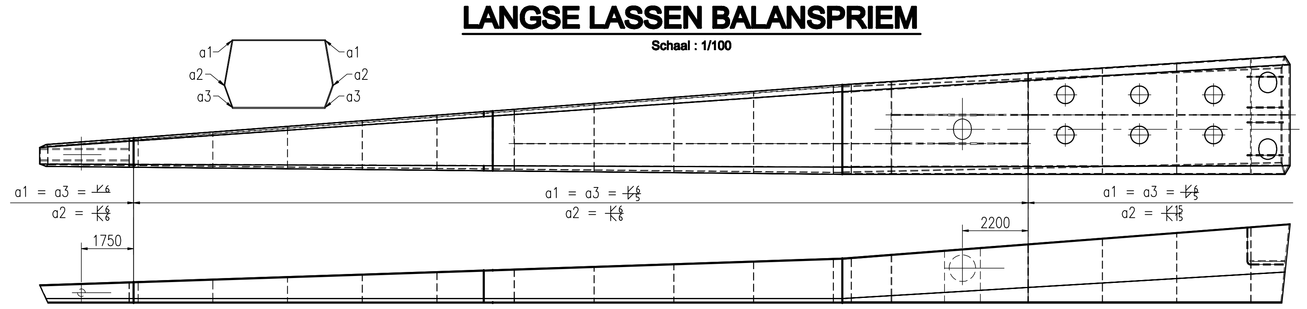

BIJHORENDE TEKENINGEN :

- 33344-00-103 : Materiaalverdelingsplan - Balanspriem
- 33344-00-209 : Detailplan - Hoofddraaipunt Balans
- 33344-00-210 : Detailplan - Hoofddraaipunten Hangstang
- 33344-00-212 : Detailplan - Balanspriem 2/2

ALGEMENE NOTA : zie tekening 33344-00-100

nr.	omschrijving wijziging	datum	paraaf
1	DEFINITIEF	10.11.10	
2	tekening bijgewerkt	22.12.10	
3	tekening bijgewerkt	22-02-11	
4	As Built	23-04-2012	HPdJ

Combinatie KWS · Boskalis Nederland · Van Hattum en Blankevoort · HOLLANDIA

GG 207

WP-nr. WP-00428

Object-nr. D-00203

AS BUILT

Gecontr. GG207.		par.	GG
Vrijgegeven GG207.	B. van der Maale	par.	GG

Provincie Zuid Holland

Opdrachtgever
Provincie Zuid Holland
Directie ruimte en mobiliteit

contract nr.
6 van 2009

bureau uitwerking
Stendess

N207 Zuidwestelijke Randweg Gouda-Krimpenerwaard
(Verbindingsweg naar de Schoonhovenseweg)
en Brug Hollandsche IJssel

akk. par.

Brugconstructie over Hollandsche IJssel
Beweegbare deel brug
Detailplan - Balanspriem (1/2)

behoort bij
in 1 bladen, blad nr. 1
formaat A0
schaal 1:20

getekend	KB	par.	d.d. 05.11.10
gecontroleerd	JB	par.	d.d. 05.11.10
vrijgegeven	JDE	par.	d.d. 10.11.10
status	Definitief	versie	4
tek. nr.	Holland 33344-00-203	tek. nr. Provincie Zuid Holland	

ontwerpfase: Uitvoerings ontwerp

regnr. N207-ONTW-TEK-0025

tek. nr. Beheer en Onderhoud