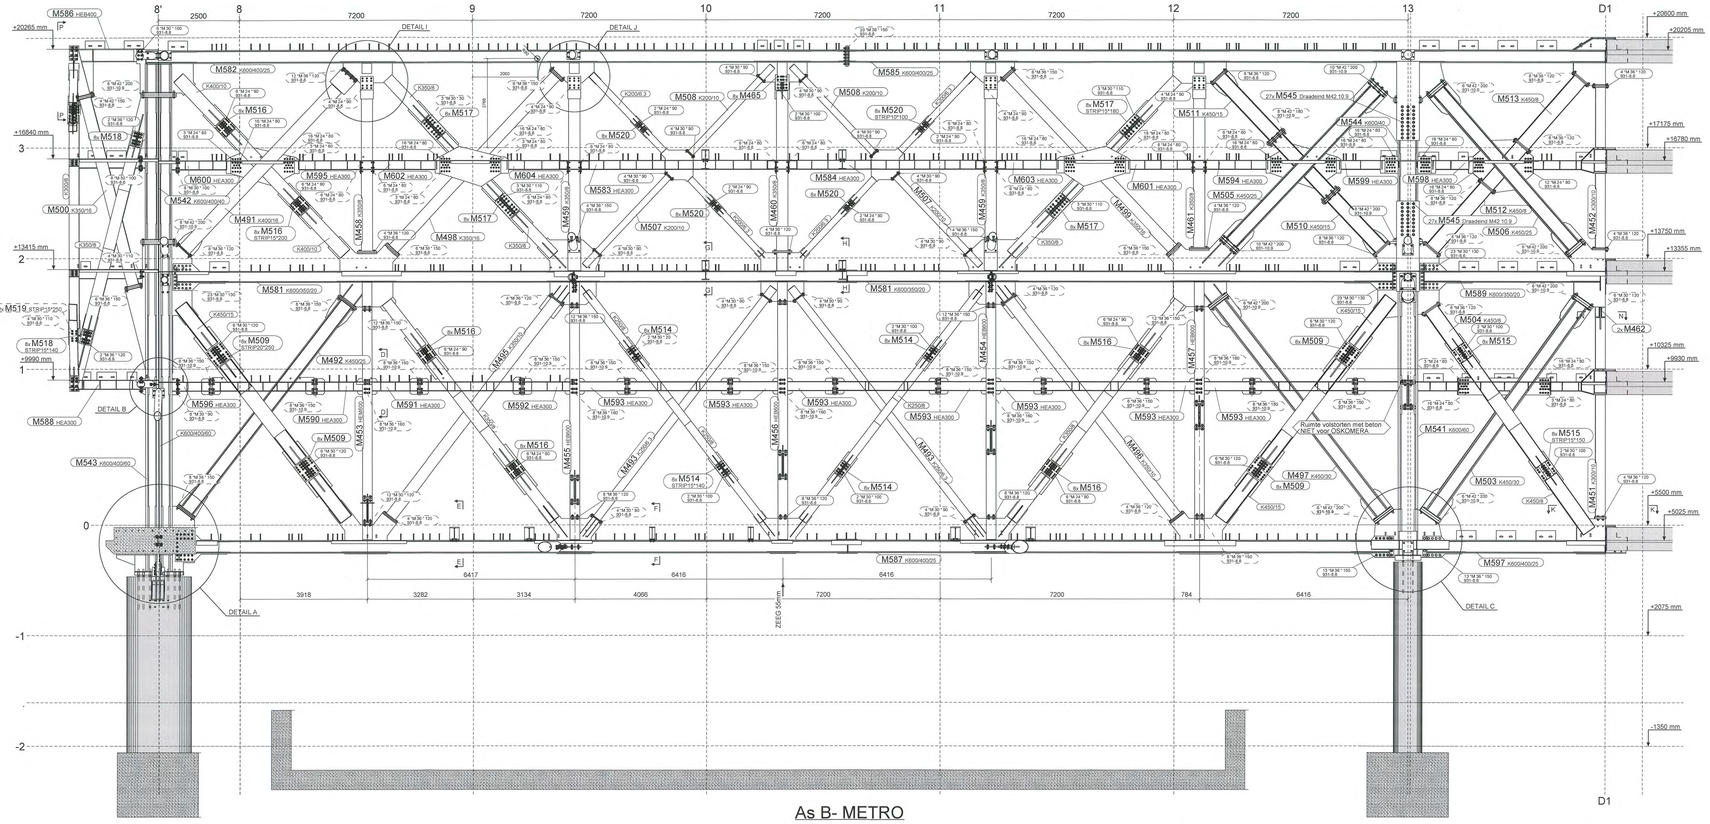

As B- METRO

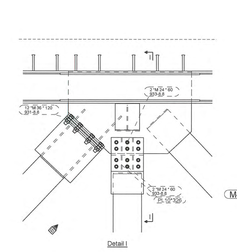

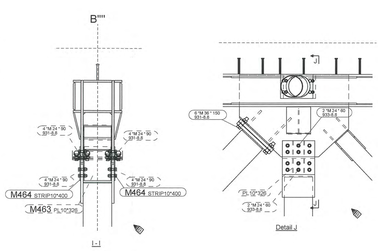

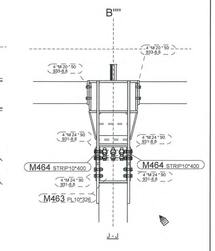

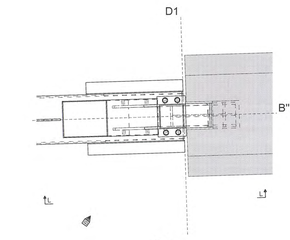

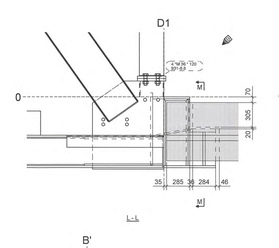

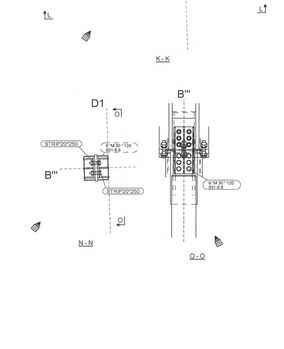

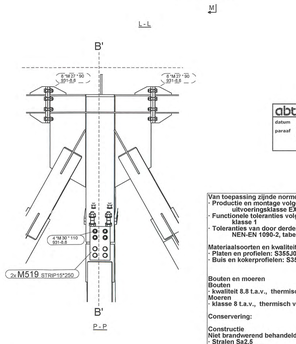

akkoord

abt gecontroleerd op

datum 25-04-2012 constructieve uitgangspunten

parasol nlz

Van toepassing zijnde normen en voorschriften:
- **Productie en montage volgens NEN-EN 1090-2, uitvoeringsklasse EXC2**
- **Functionele toleranties volgens NEN-EN 1090-2, klasse 2**
- **Toleranties en door derden geleverde betonconstructies en ingestorte onderdelen: NEN-EN 1090-2, tabel D2.20**

Materiaalsoorten en kwaliteiten
- **Platen en profielen: S355J0 volgens NEN-EN 10025-2**
- **Buis en kokerprofielen: S355J2H volgens NEN-EN 10210-1**

Bouten en moeren
Bouten
- **kwaliteit 8.8 t.a.v., thermisch verzinkt**

Moeren
- **klasse 8 t.a.v., thermisch verzinkt**

Conservering:

Constructie
Niet brandwerend behandelde delen:
- **Stralen Sa2,5**
- **Intergard 251 75mu**
- **Intergard 475HS 125 mu**
- **Interthane 870 70 mu (kleur 7035)**

Brandwerend behandelde delen:
- **Stralen Sa2,5**
- **Intergard 251 75mu**
- **Interchar 404 300-1200 mu**
- **Interthane 870 70 mu (kleur 7035)**

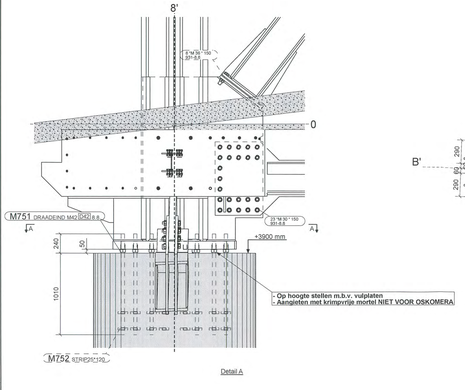

Detail A

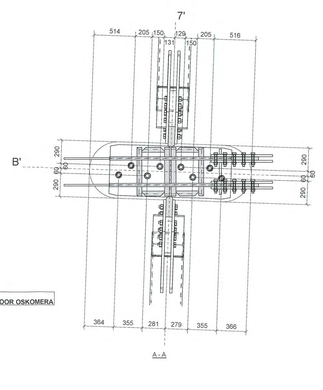

A - A

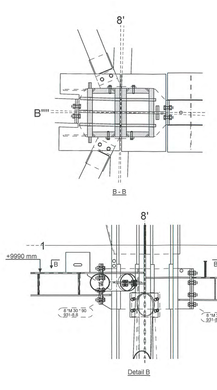

B - B

Detail B

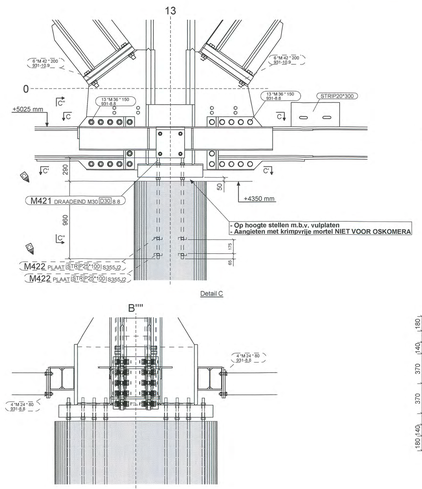

Detail C

B - B

C' - C'

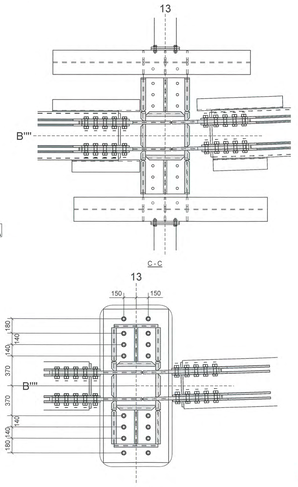

C - C

G' - G'

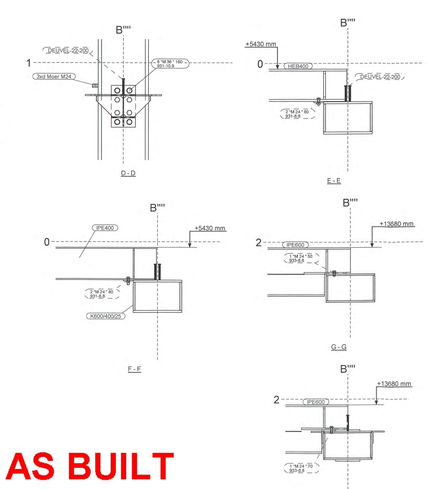

AS BUILT

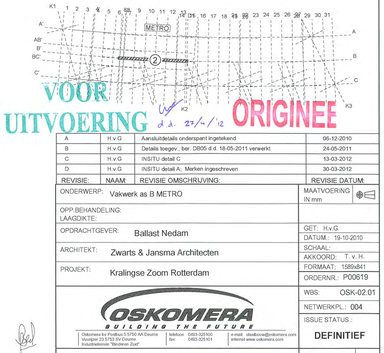

VOOR UITVOERING d.d. 23/1/12 ORIGINEEL

REVISIE:	NAAM	REVISIE OMSCHRIJVING:	REVISIE DATUM
A	H.v.G	Aansluitdetails onderspant ingetekend	06-12-2010
B	H.v.G	Details toegev., ber. D805 d.d. 18-05-2011 verwerkt	24-05-2011
C	H.v.G	INSITU detail C	13-03-2012
D	H.v.G	INSITU detail A, Merken ingeschreven	30-03-2012

ONDERWERP:	Vakwerk as B METRO	MAATVOERING IN mm	
OPP.BEHANDELING: LAAGDIKTE:			
OPDRACHTGEVER:	Ballast Nedam	GET: H.v.G.	
		DATUM: 19-10-2010	
ARCHITEKT:	Zwarts & Jansma Architecten	SCHAAL:	
		AKKOORD: T. v. H.	
PROJEKT:	Kralingse Zoom Rotterdam	FORMAAT: 1585x841	
		ORDERNR.: P00619	
		WSS: OSK-02.01	
		NETWERKPL.: 004	
		ISSUE STATUS.:	DEFINITIEF
TEK.NR.:	M-007	REVISIE:	D

OSKOMERA BUILDING THE FUTURE

Oskomera bv Postbus 5 5750 AA Deurne Vrijdijk 23 5753 SH Deurne Industriehaven "Blauwe Zuid"

telefoon 0493-325500 fax 0493-325501

e-mail: staalbouw@oskomera.com internet www.oskomera.com

M-007 K2R.TEK-0052A