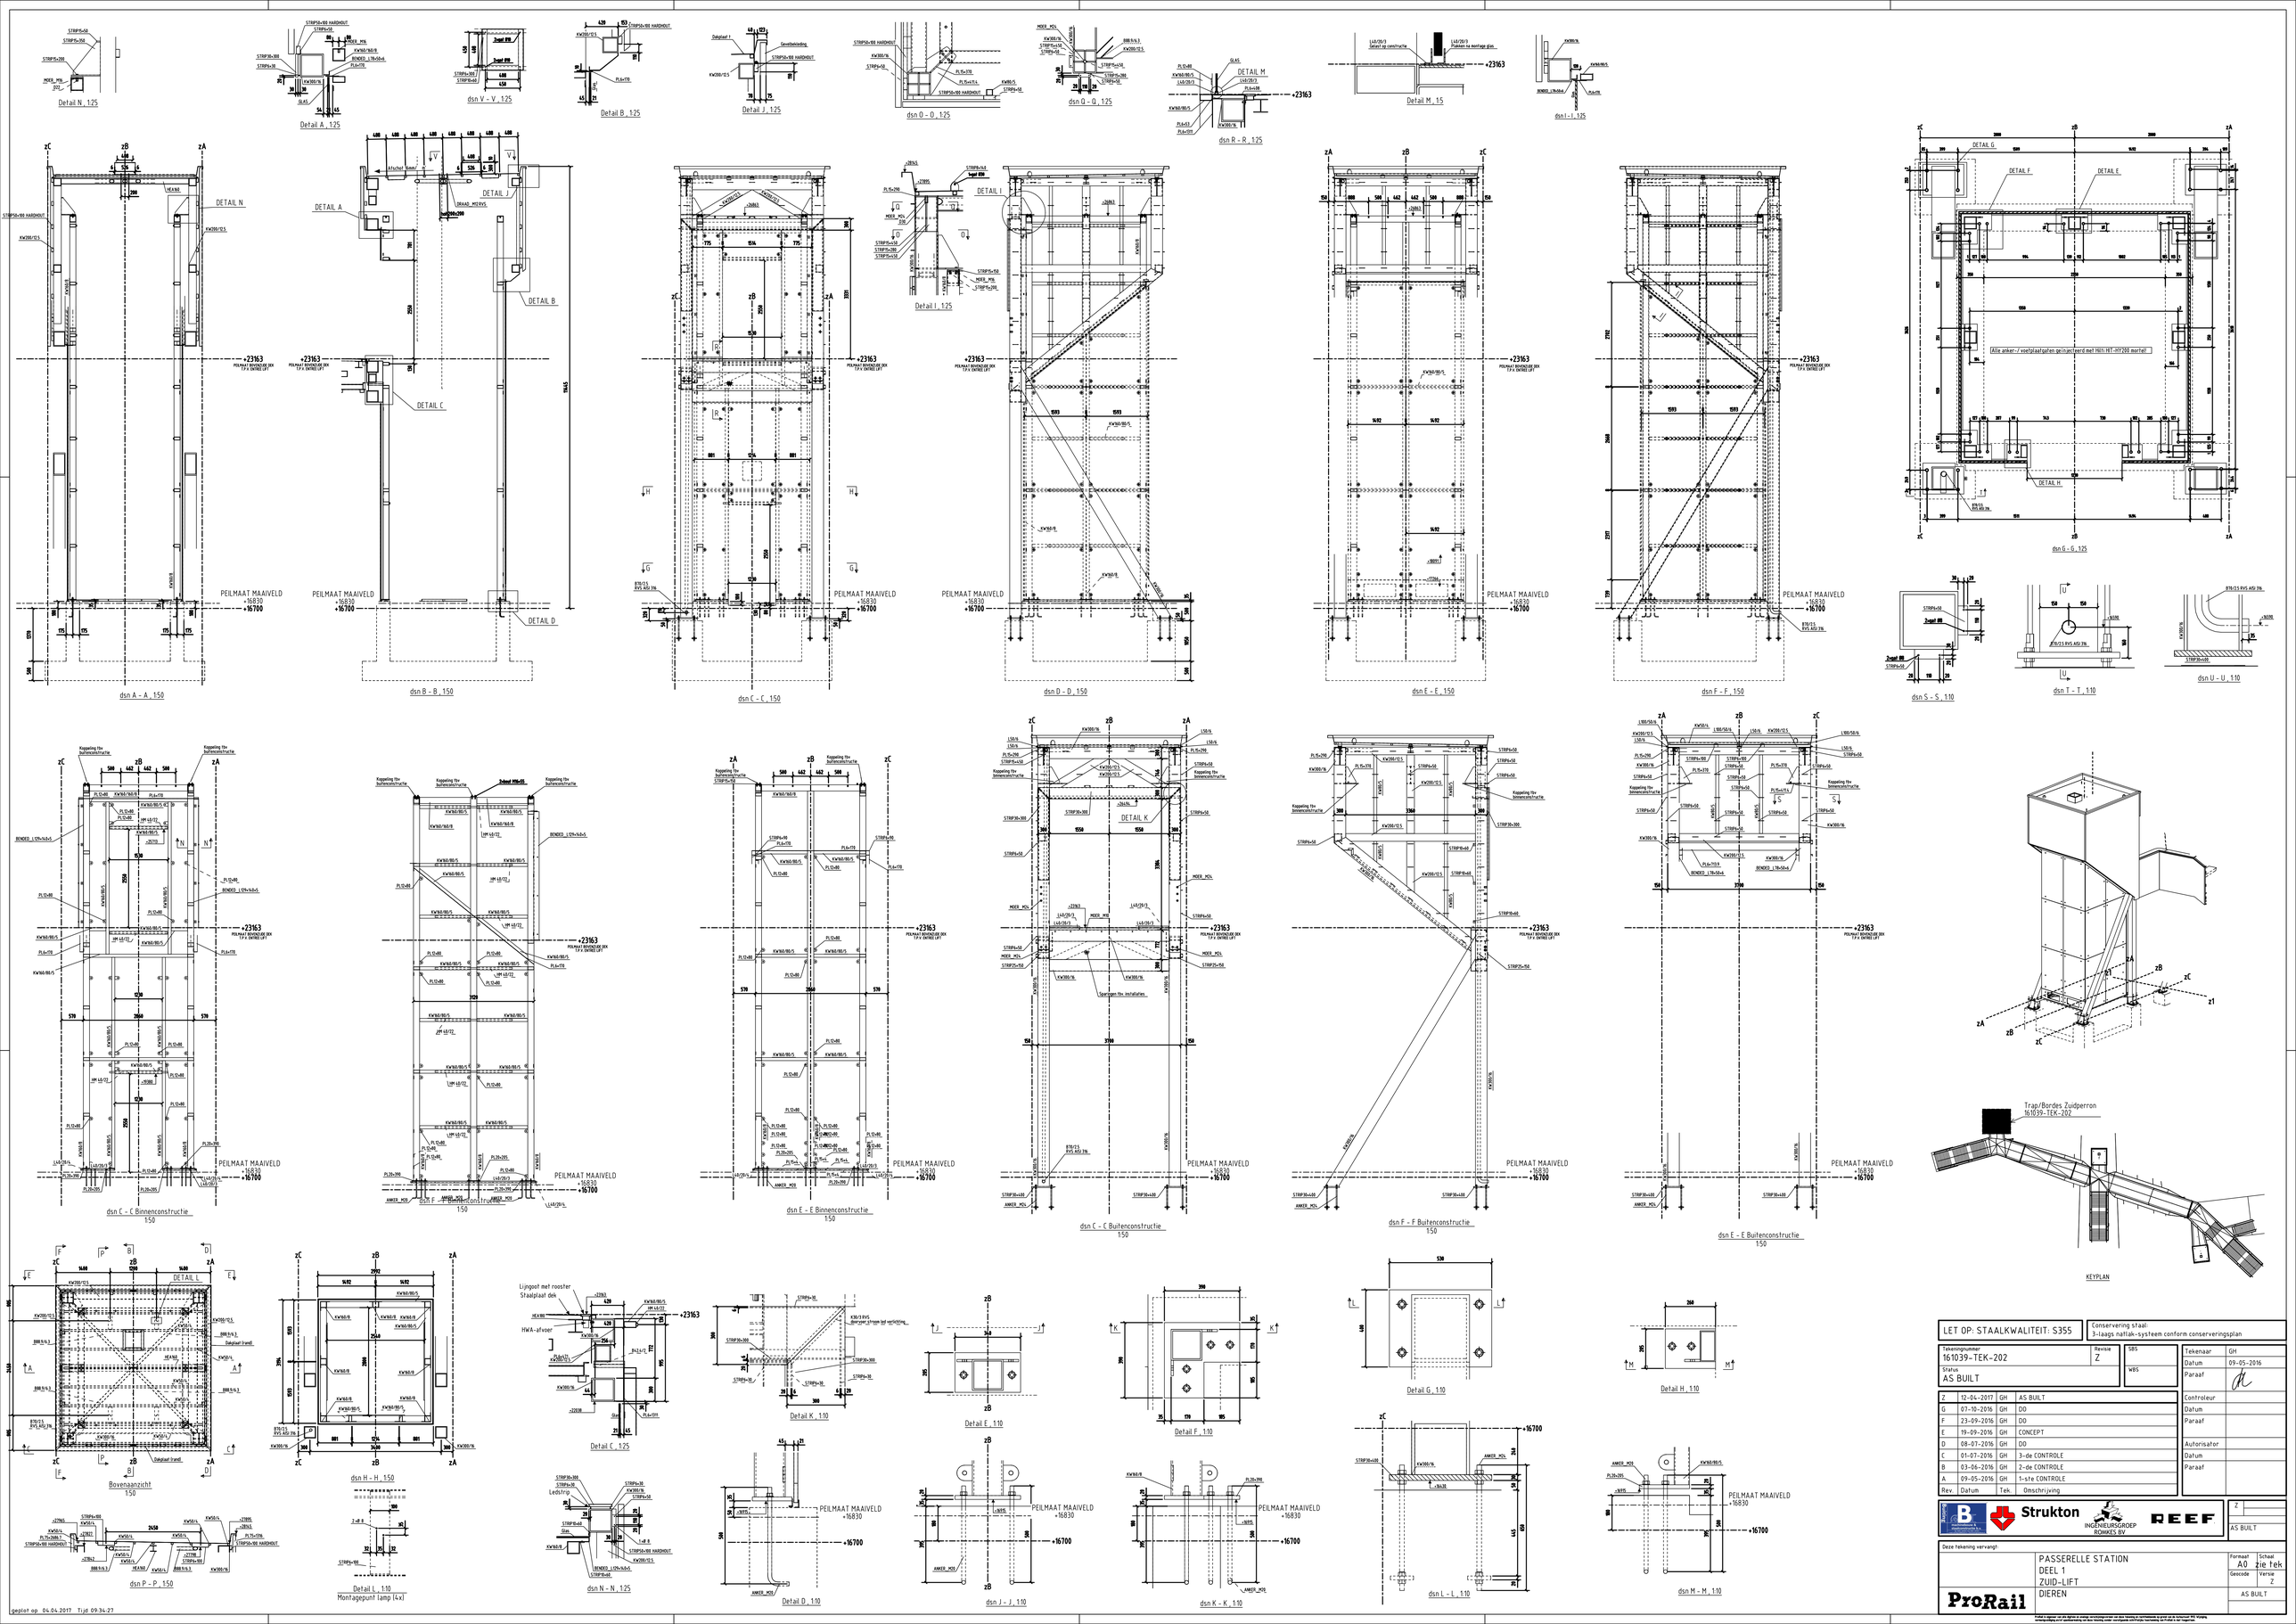

LET OP: STAALKWALITEIT: S355

Conservering staal: 3-laags natlak-systeem conform conserveringsplan

Tekeningnummer: 161039-TEK-202	Revisie Z	SBS	
Status: AS BUILT		WBS	

Rev.	Datum	Tek.	Omschrijving
Z	12-04-2017	GH	AS BUILT
G	07-10-2016	GH	DD
F	23-09-2016	GH	DD
E	19-09-2016	GH	CONCEPT
D	08-07-2016	GH	DD
C	01-07-2016	GH	3-de CONTROLE
B	03-06-2016	GH	2-de CONTROLE
A	09-05-2016	GH	1-ste CONTROLE

Tekenaar	GH		
Datum	09-05-2016		
Paraaf			
Controleur			
Datum			
Paraaf			
Autorisator			
Datum			
Paraaf			

Strukton — INGENIEURSGROEP ROMKES BV — REEF

Z — AS BUILT

Deze tekening vervangt:

PASSERELLE STATION
DEEL 1
ZUID-LIFT
DIEREN

Formaat	Schaal
A0	zie tek
Geocode	Versie
	Z

AS BUILT

ProRail

Indien u rapport van een fysieke en/of elektronische kopie van deze tekening in ontvangst is, geldt dat de Nederlandse Spoorwegen (ProRail) niet verantwoordelijk is voor de kwaliteit van de kopie. Wijzigingen, verminkingen of verdoemmeling van deze tekening zonder voorgaande schriftelijke toestemming van ProRail is niet toegestaan.

geplot op: 06.04.2017 Tijd: 09:34:27