


AANZICHT AS 1 (TRAVERSE 1)  
ALLE KKI50X6 KWALITEIT S355JR TENZIJ ANDERS VERMELD

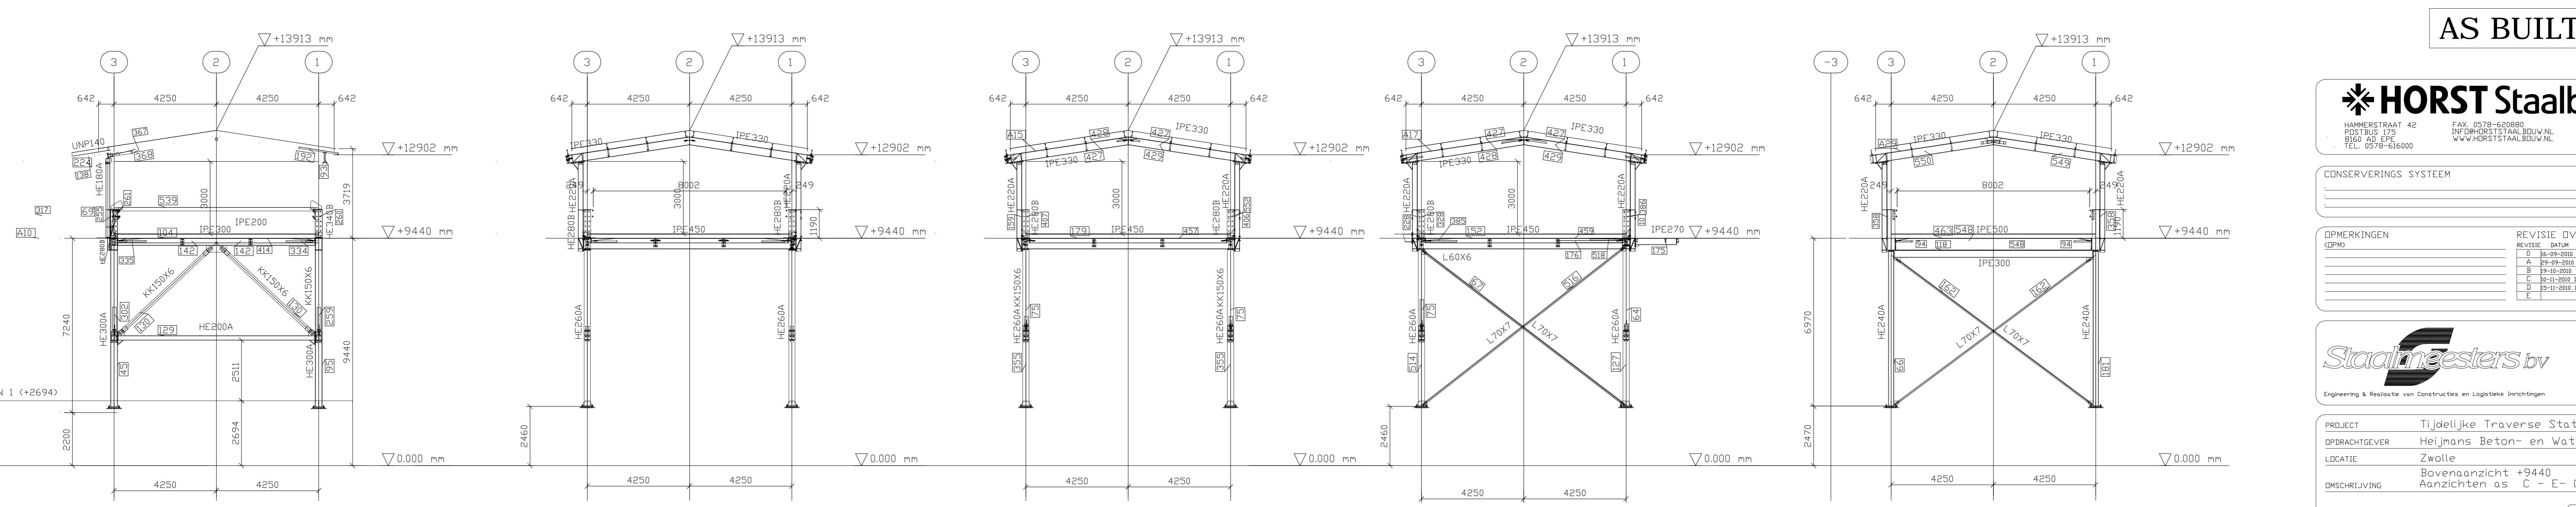

AS BUILT

**HORST Staalbouw**  
 INFO@HORSTSTAALBOUW.NL  
 WWW.HORSTSTAALBOUW.NL

CONSERVERINGS-SYSTEEM

DEFINITIEF

OPMERKINGEN (OPM)

REVISIE	DATEM	WIJZIGINGEN
E		

**Staalmeesters bv**  
 Engineering & Realisatie van Constructies en Logistieke Installaties  
 BLOEMENBERGSEWEG 33  
 7586 HE OEVERDANKEL  
 POSTBUS 84  
 7580 AB LOSSER  
 TEL: +31(0)43-4740070  
 FAX: +31(0)43-4363738  
 INFO@STAALMEESTERSBV.NL  
 WWW.STAALMEESTERSBV.NL

PROJECT: Tijdelijke Traverse Station Zwolle  
 OPDRACHTGEVER: Heijmans Beton- en Waterbouw  
 LOCATIE: Zwolle  
 Omschrijving: Bovenaanzicht +9440  
 Aanzichten as C - E - G - J - J1 en K1

TEKNAAR: Jan Arends  
 DATUM UITEREND: 16-09-2010  
 REVISIEDATUM: 15-11-2010  
 REVISIEJUL: 14-09-50

PROJEKTNUMMER: ST10128  
 TEKENINGNUMMER: 005  
 REVISIE: D