(1 : 75)

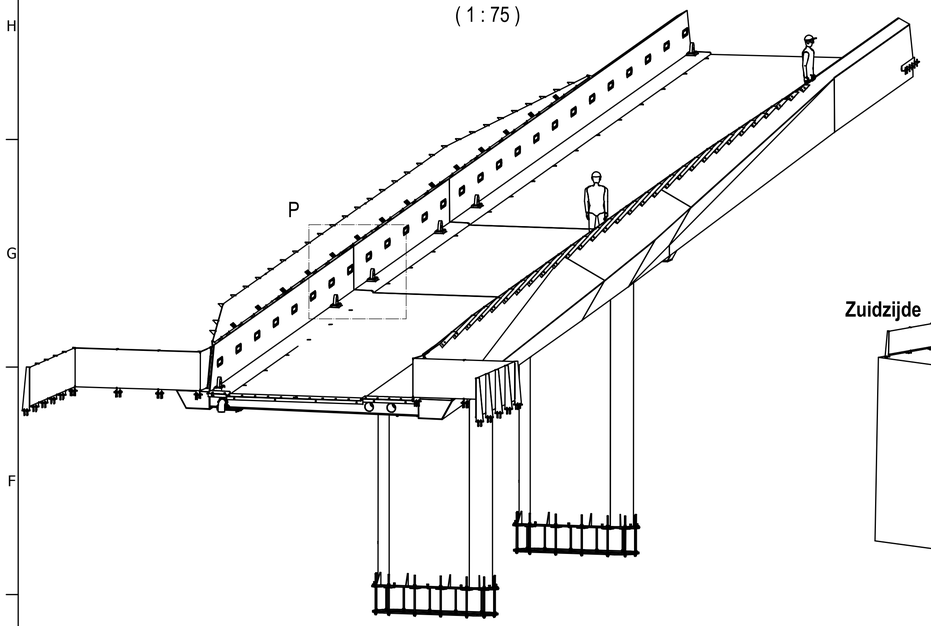

Noordzijde

Aanzicht Oostzijde

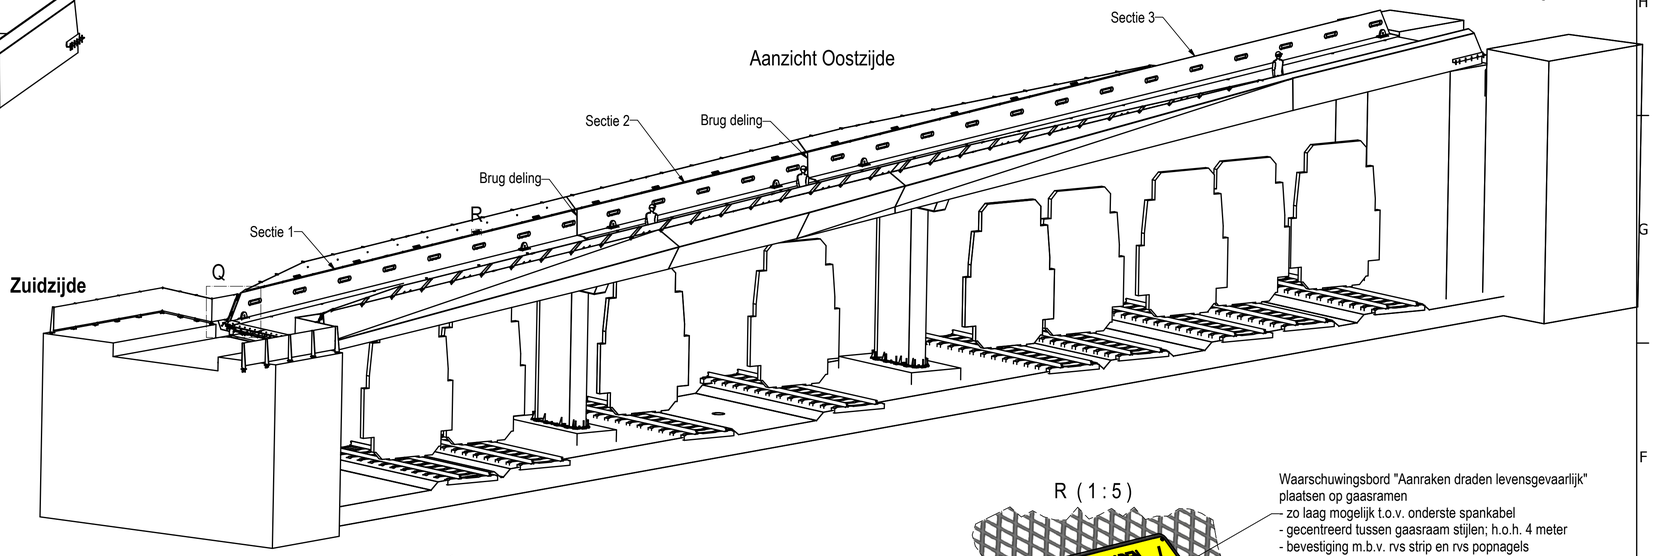

R (1 : 5)

Waarschuwingsbord "Aanraken draden levensgevaarlijk"
plaatsen op gaasramen
- zo laag mogelijk t.o.v. onderste spankabel
- gecentreerd tussen gaasraam stijlen; h.o.h. 4 meter
- bevestiging m.b.v. rvs strip en rvs popnagels

P (1:20)
Detail t.p.v. deling sectie 1 > 2

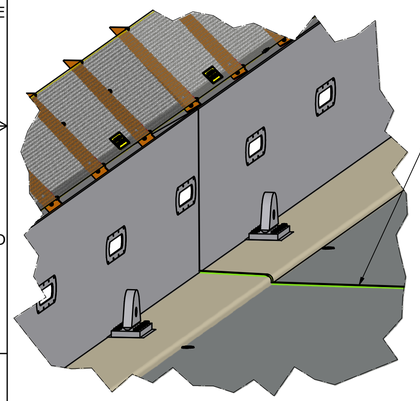

Dilatatie rubber t.b.v. voegovergang brug secties
1x volledige lengte tussen de langsliggers
2x korte passtukken voor opstaande voetpaden

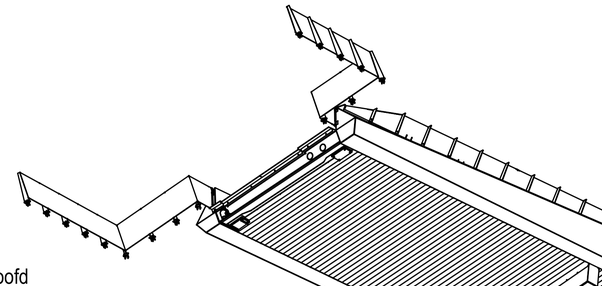

Kernpunten:
- 3 brugsecties
- 2 midden opleggingen op stalen pijlers
- 2 eind opleggingen op landhoofden
- Verlichting in binnenplaat langsliggers (h.o.h. 3m, symmetrisch over hartlijn brug)
- RVS gaasraam (ballusters h.o.h. 2m, symmetrisch over hartlijn brug)
- Hemelwaterafvoer onder rijdek (Ø160)
- 2x mantelbuizen onder rijdek (Ø200)
- Onderzijde brug voorzien van onderbeplating
- Rijdek breedte in 3 gedeelten; 500 + 3500 + 1400 mm = Totaal 5400mm
- Noordelijk landhoofd vaste oplegging
- Zuidelijk landhoofd heeft max. axiale verplaatsing bij ΔT (70°C) van ca. 70mm

Q (1:20)
Detail gaasraam zuidelijk landhoofd

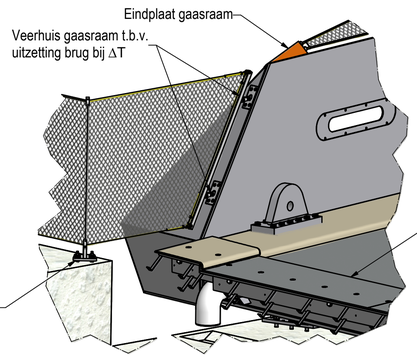

Aanzicht Oostzijde (1 : 150)
Loodrecht op brug

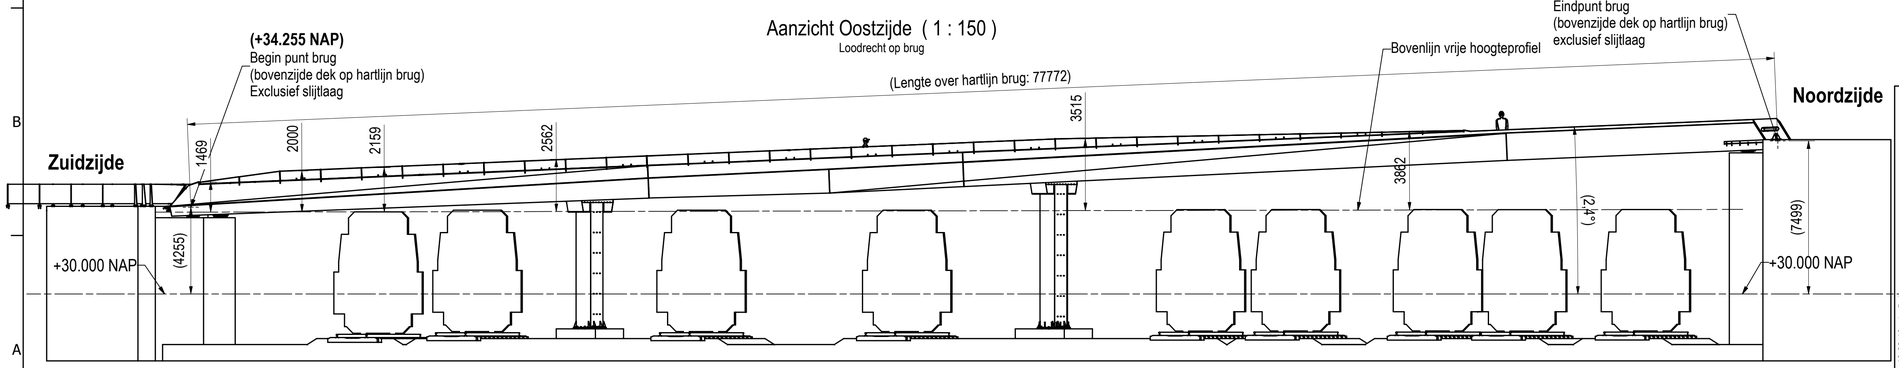

Status :	Released		Ontwerpfase :	As Built
Niet getolereerde maten volgens ISO 2768-M	0.5 mm t/m 3 mm ± 0.1 mm; 3 mm t/m 6 mm ± 0.15 mm; 6 mm t/m 30 mm ± 0.2 mm; 30 mm t/m 120 mm ± 0.3 mm; 120 mm t/m 400 mm ± 0.5 mm; 400 mm t/m 1000 mm ± 0.8 mm; 1000 mm t/m 2000 mm ± 1.2 mm; 2000 mm t/m 4000 mm ± 2.0 mm; 4000 mm en groter ± 2.0 mm			
Schaal : Scale :	1:125	A1	Opdrachtgever :	BAM Dura Vermeer
Getekend : Drawn :	RS	1-10-2009	Project :	Sporen in Arnhem
Gecontroleerd : Checked :	wvdm		Directie :	Pro Rail

This drawing is property of Jansen Venneboer B.V. and contains confidential information. It is illegal to copy, reproduce or use this drawing without our written approval.

SiA-B - Sheet 1 - 3D aanzichten
3D Layout

Subordernummer :
Standaardnummer :

Jansen Venneboer B.V.
Industrieweg 4
Postbus 12
8130 AA Wijhe
Nederland
Telefoon (0570) 52 25 25
Fax (0570) 52 36 18
E-mail ead@jansen-venneboer.com
Internet www.jansen-venneboer.nl

Tekeningnummer : Drawingnumber : 21590-0100-001 B

Sheet 1 / 1

B | RS - 19-08-10 - As Built