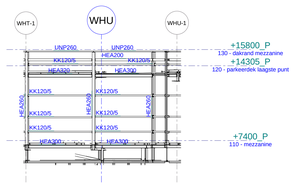

WHA - GEVELAANZICHT AS-V' AS 36.3 - 37'
1:200

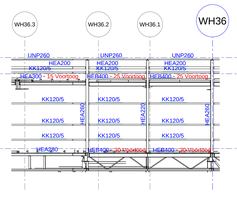

WHA - GEVELAANZICHT AS-V' AS 36 - 36.3
1:200

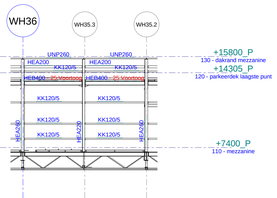

WHA - GEVELAANZICHT AS-V' AS 35.2-36
1:200

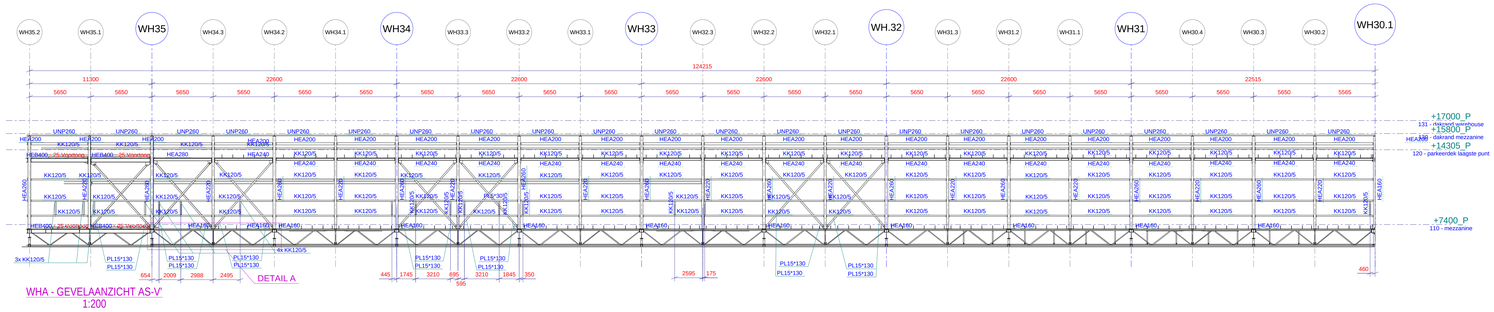

WHA - GEVELAANZICHT AS-V'
1:200

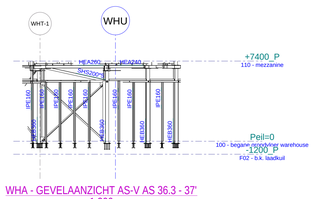

WHA - GEVELAANZICHT AS-V AS 36.3 - 37'
1:200

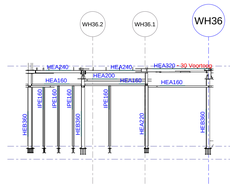

WHA - GEVELAANZICHT AS-V AS 36 - 36.3
1:200

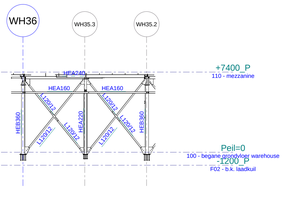

WHA - GEVELAANZICHT AS-V AS 35.2-36
1:200

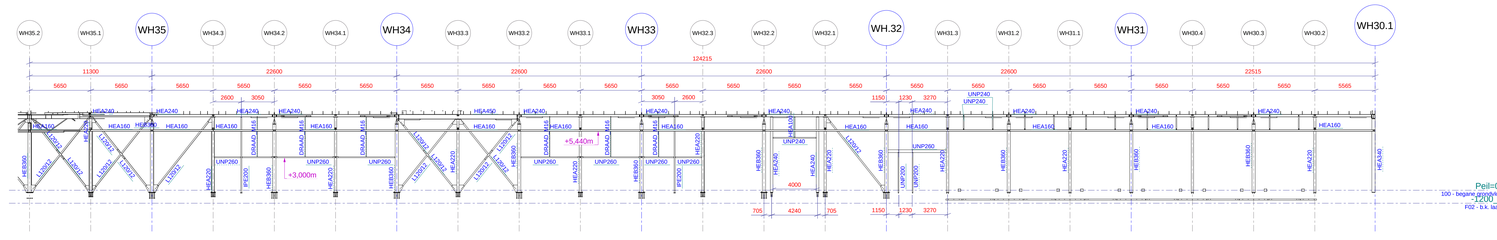

WHA - GEVELAANZICHT AS-V
1:200

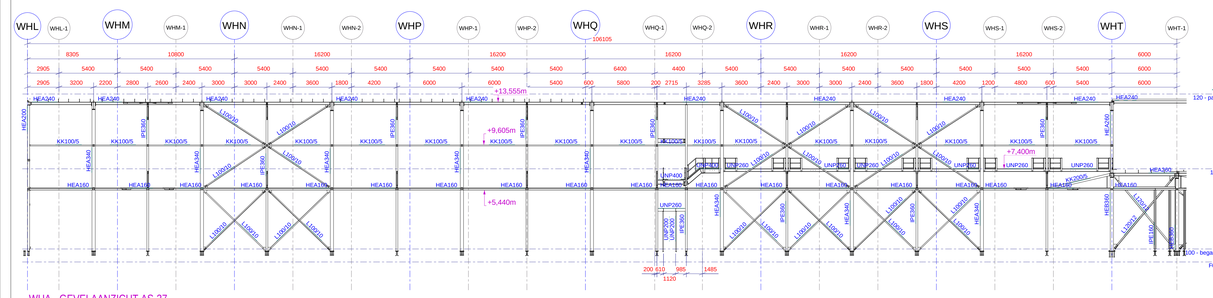

WHA - GEVELAANZICHT AS-37
1:200

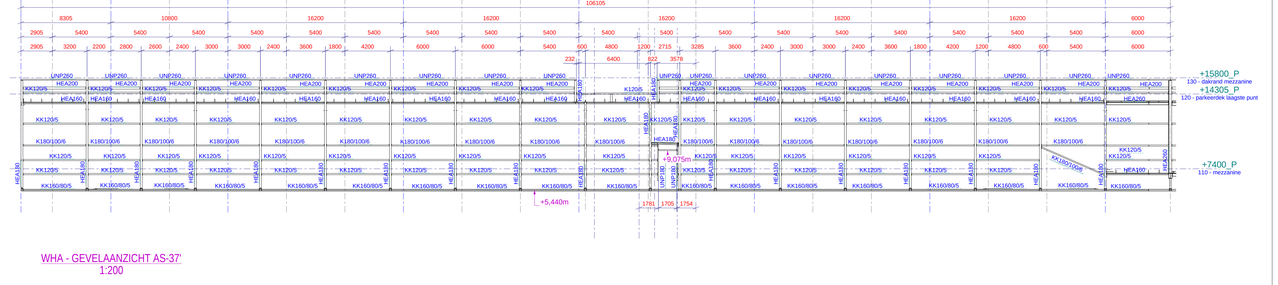

WHA - GEVELAANZICHT AS-37'
1:200

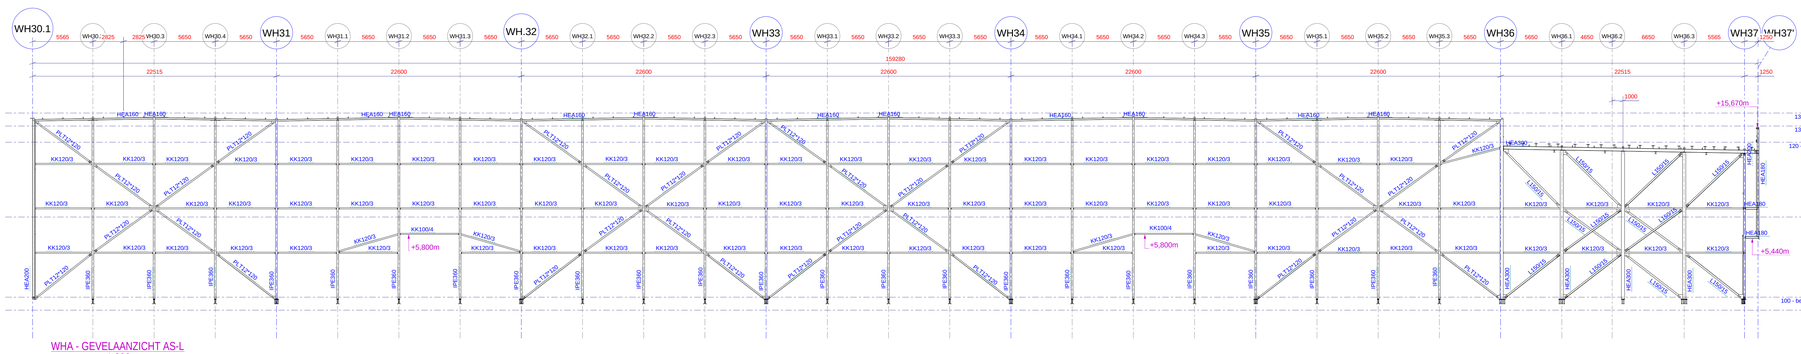

WHA - GEVELAANZICHT AS-L
1:200

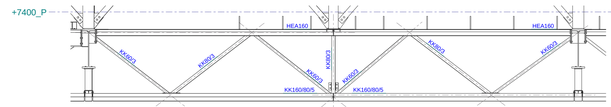

Detail A , 1:50

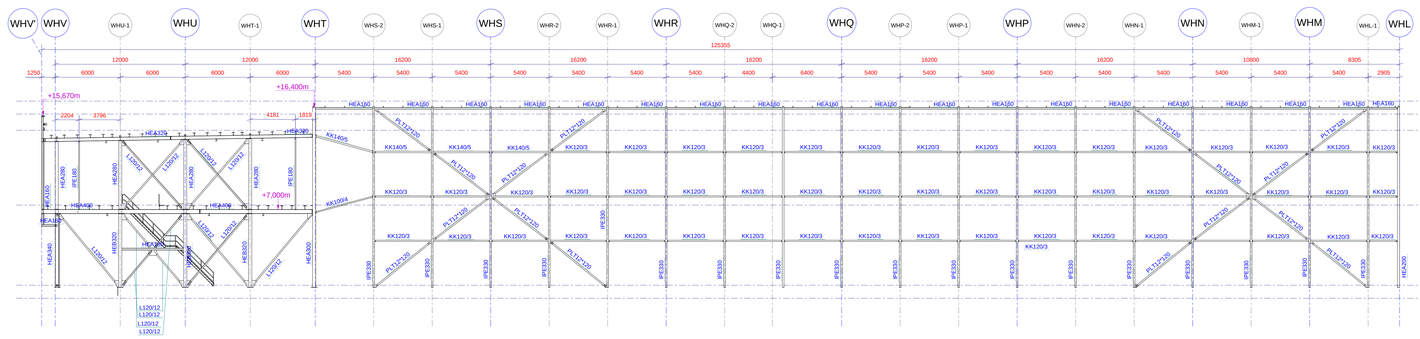

WHA - GEVELAANZICHT AS-30.1
1:200

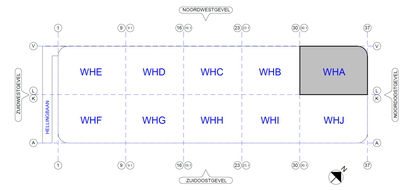

Revisie	Revisie omschrijving	Revisie datum	Getek.
2	AS BUILT	21.07.2025	ADS
1	DEFINITIEF	16.08.2024	ADS
0	TER GOEDKEURING	22.01.2024	ADS

Materiaalsoorten en kwaliteiten: Platen en profielen S235 volgens NEN-EN10025-2, tenzij anders vermeld
buis-/kokerprofielen: S275(wanddikte <8mm) S355(wanddikte = of >8mm) volgens NEN-EN10210-1 en NEN-EN10210-1, tenzij anders vermeld
Lassen A=5, tenzij anders vermeld, volgens NEN-EN-ISO 2553:2014. Bouwkwaliteit B.8, tenzij anders vermeld
Projectie:

project: DSV MOERDIJK	projectnummer: 22-0029	tekeningnummer: 22-0029_ADS_CON_1A_2D_ZZZ_UO_2012
opdrachtgever: BOUWBEDRIJF VROLIJK BREDA	status: UO	fase: FASE X
	schaal: 1:50	datum: 21.07.2025
omschrijving: WAREHOUSE 1A	format: A0	getekend: ADS
	tekening titel: OVERZICHT - GEVELAANZICHTEN	controle: vrijgave door

Bouwbedrijf Vrolijk bv.
Edisonstraat 60
4816AX BREDA
T 076-2092600
E info@bbvrolijk.nl
www.bbvrolijk.nl
KvK West-Brabant 20154735

PELECOM Structural engineers
AKKOORD door: BHo d.d. 18-11-2025

Vrolijk

ALGEMEEN:
- Staalkwaliteit S355 tenzij anders aangegeven op tekening.
- # = L80/8 hulpconstructie t.b.v. plaatsen geïsoleerde betonnen wandelementen. Demontage na plaatsing wandelementen
- @ = HEA200 hulpconstructie t.b.v. voorkomen rotatie vloerliggers bij leggen kanaalplaatvloeren. Demontage na uitharding kelkvoegen
- $ = montageverband. Verwijderen na uitharding ondersabelde voetplaten

Tekla Structures