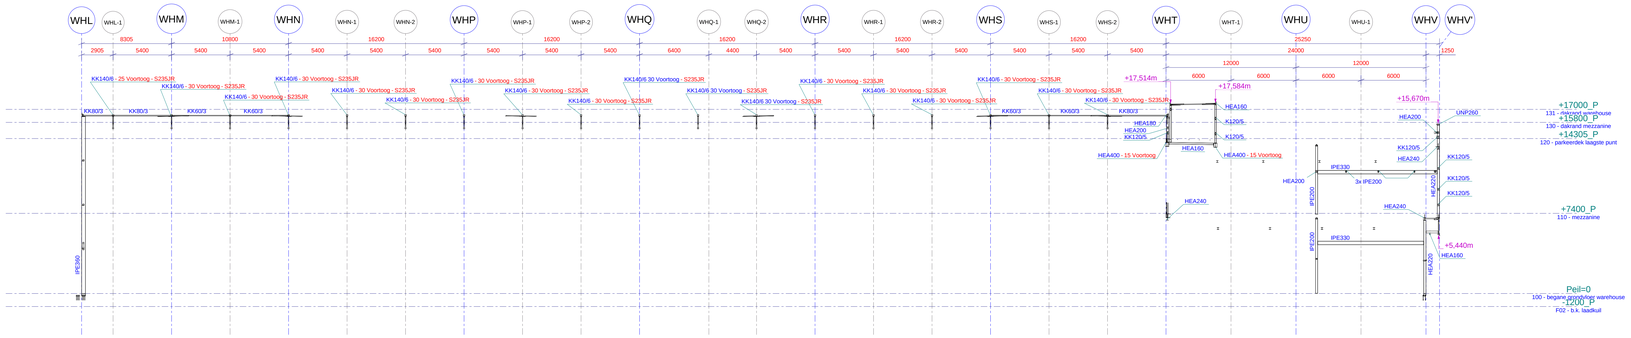

WHA - Doorsnede as-34.1
1:200

WHA - Doorsnede as-34.2
1:200

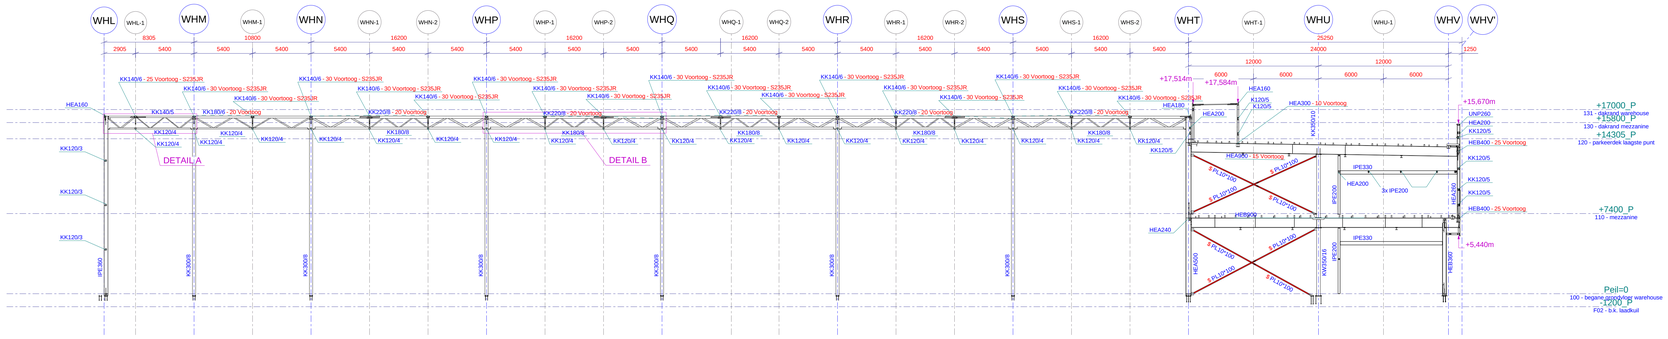

WHA - Doorsnede as-35
1:200

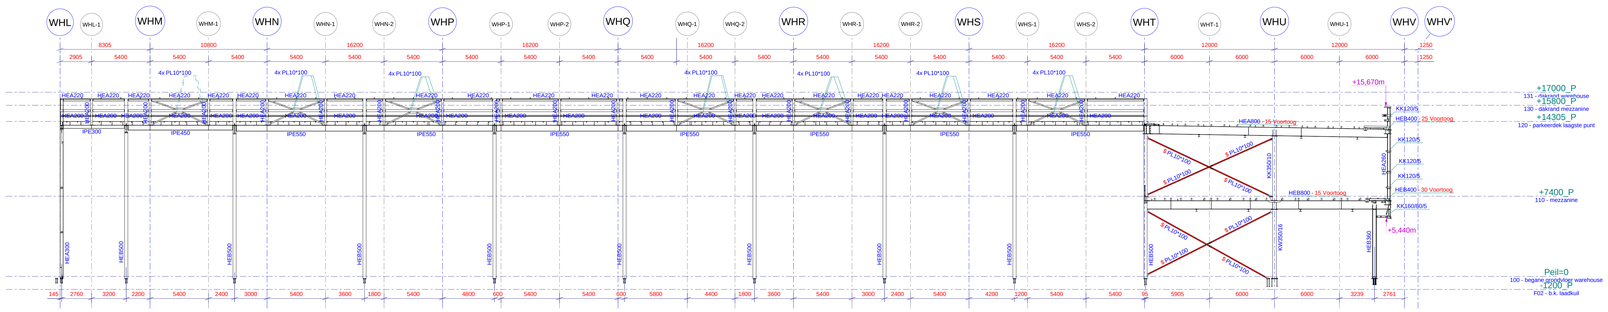

WHA - Doorsnede as-36
1:200

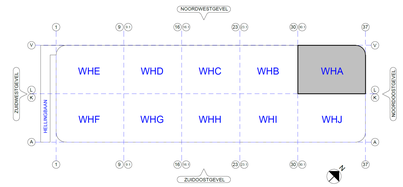

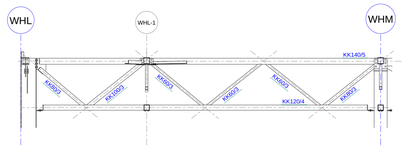

Detail A , 1:50

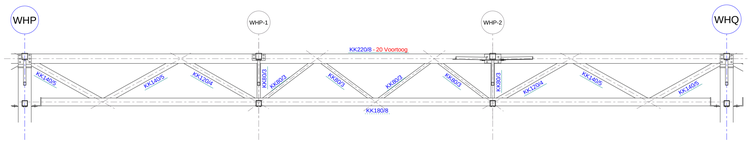

Detail B , 1:50

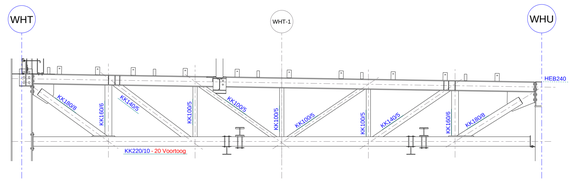

Detail C , 1:50

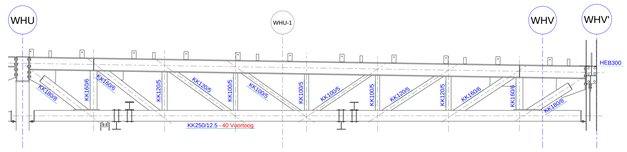

Detail D , 1:50

Revisie	Revisie omschrijving	Revisie datum	Getek.
2	AS BUILT	21.07.2025	ADS
1	DEFINITIEF	16.08.2024	ADS
0	TER GOEDKEURING	22.01.2024	ADS

Materiaalsoorten en kwaliteiten: Platen en profielen S235 volgens NEN-EN10025-2, tenzij anders vermeld
buis-/kokerprofielen: S275(wanddikte <8mm),S355(wanddikte = of >8mm) volgens NEN-EN10219-1 en NEN-EN10210-1, tenzij anders vermeld
Lassen A=5, tenzij anders vermeld, volgens NEN-EN-ISO 2553:2014. Boutkwaliteit 8.8, tenzij anders vermeld

Projectbs

project: DSV MOERDIJK	projectnummer: 22-0029	tekeningnummer: 22-0029_ADS_CON_1A_2D_ZZZ_UO_3012
	status	fase: FASE X
opdrachtgever: BOUWBEDRIJF VROLIJK BREDA	schaal: 1:50	datum: 21.07.2025
	formaat: A0	getekend: ADS
omschrijving: WAREHOUSE 1A	tekening (titel): OVERZICHT - CIJFERASSEN	controle:
		vrijgave door:

Bouwbedrijf Vrolijk bv
Edisonstraat 60
4816AA BREDA
T 076-2092000
E info@bbvrolijk.nl
I www.bbvrolijk.nl
KvK West Brabant 20154735

PELECON Structural engineers
AKKOORD
door: BHo
4.4: 18-11-2025

Vrolijk

ALGEMEEN:
- Staalkwaliteit S355 tenzij anders aangegeven op tekening.
= L80/8 hulpconstructie t.b.v. plaatsen geisoleerde betonnen wandelementen.
Demontage na plaatsing wandelementen
@ = HEA200 hulpconstructie t.b.v. voorkomen rotatie vloerliggers bij leggen kanaalplaatvloeren.
Demontage na uitharding kelkvoegen
$ = montageverband. Verwijderen na uitharding ondersabelde voetplaten