


dsn 08 achste verdieping 30780+
1:100

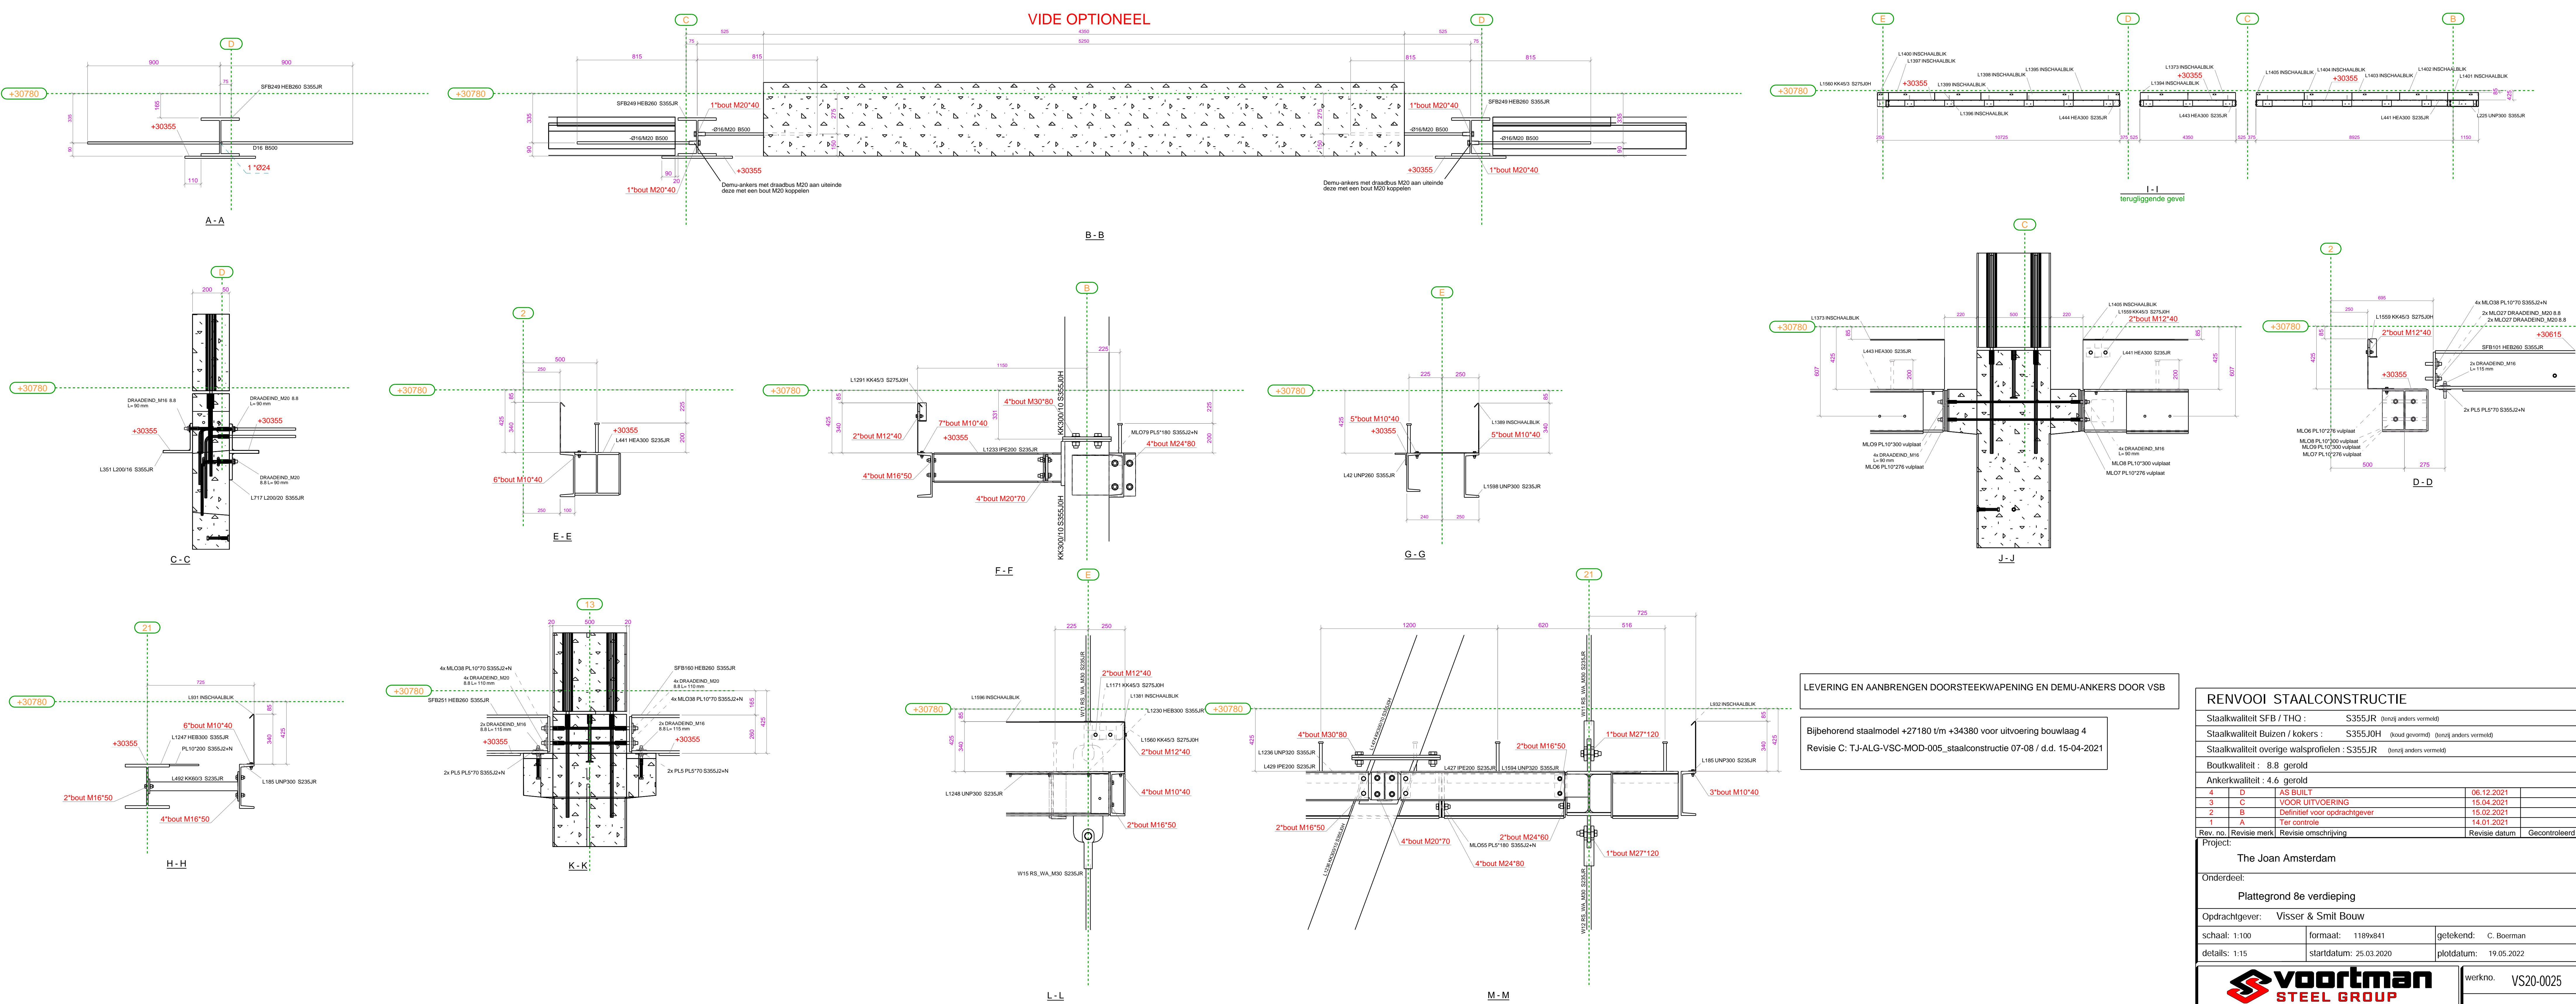

LEVERING EN AANBRENGEN DOORSTEEKWAPENING EN DEMU-ANKERS DOOR VSB

Bijbehorend staalmodel +27180 t/m +34380 voor uitvoering bouwlaag 4
 Revisie C: T-J-ALG-VSC-MOD-005, staalconstructie 07-08 / d.d. 15-04-2021

RENVOL STAALCONSTRUCTIE			
Staalwalleit SFB / THO :	S355JR (bijz anders vermeld)		
Staalwalleit Buizen / kokers :	S355J0H (bijz anders vermeld)		
Staalwalleit overige walsprofielen :	S355JR (bijz anders vermeld)		
Boukwaliteit :	8.8 geroeld		
Ankerwalleit :	4.6 geroeld		
Rev. no.	Revisie merk	Revisie omschrijving	Revisie datum
4	D	AS BUILT	06.12.2021
3	C	VOOR UITVOERING	15.04.2021
2	B	Definitief voor opdrachtgever	15.02.2021
1	A	Ter controle	14.01.2021
Project:		The Joan Amsterdam	
Onderdoel:		Plattegrond 8e verdieping	
Opdrachtgever:		Visser & Smit Bouw	
schaal: 1:100	formaat: 1189x841	getekend: C. Booman	
details: 1:15	startdatum: 25.03.2020	plottedatum: 19.05.2022	
		werkno. VS20-0025	
Plaaglagen 16 7463 PH PO Box 83 7460 AB Eindhoven, The Netherlands		(t) +31(0)48-539000 (e) info@vsc.nl (w) www.vsc.nl	bladno. G 10 D