0038/CPR/RQA666902

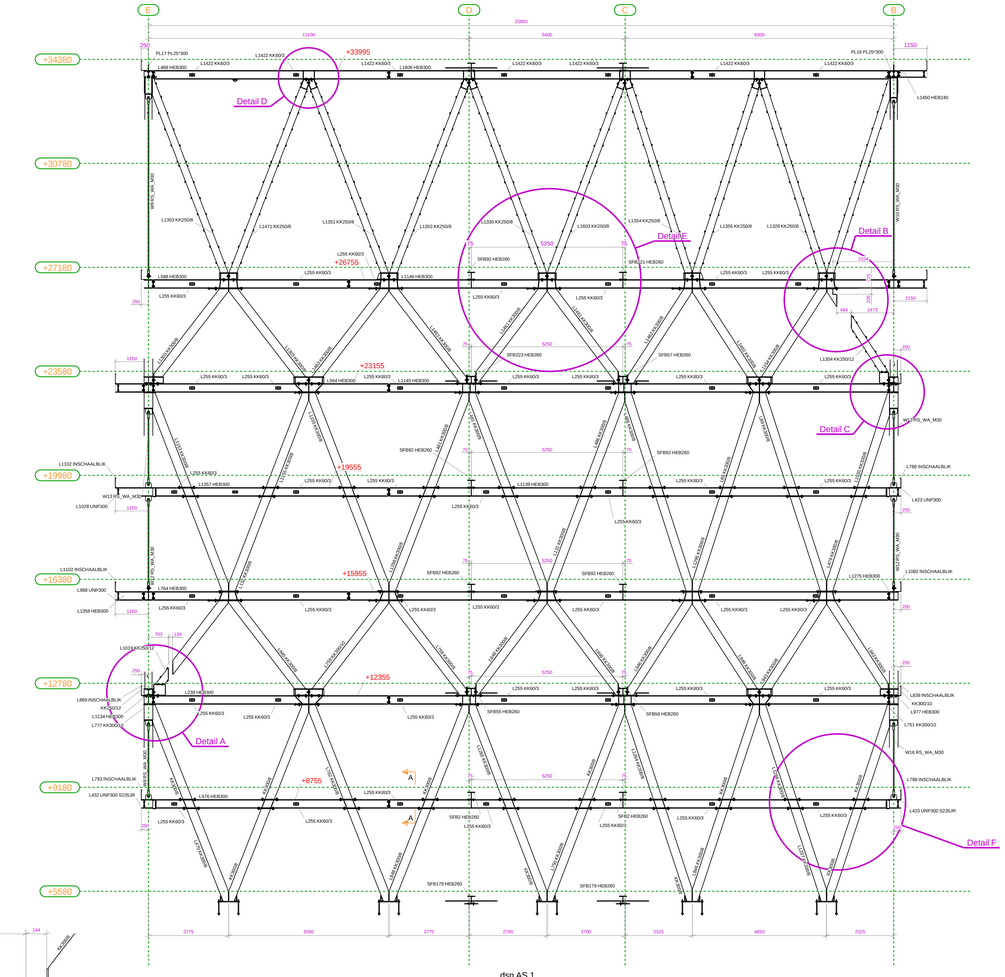

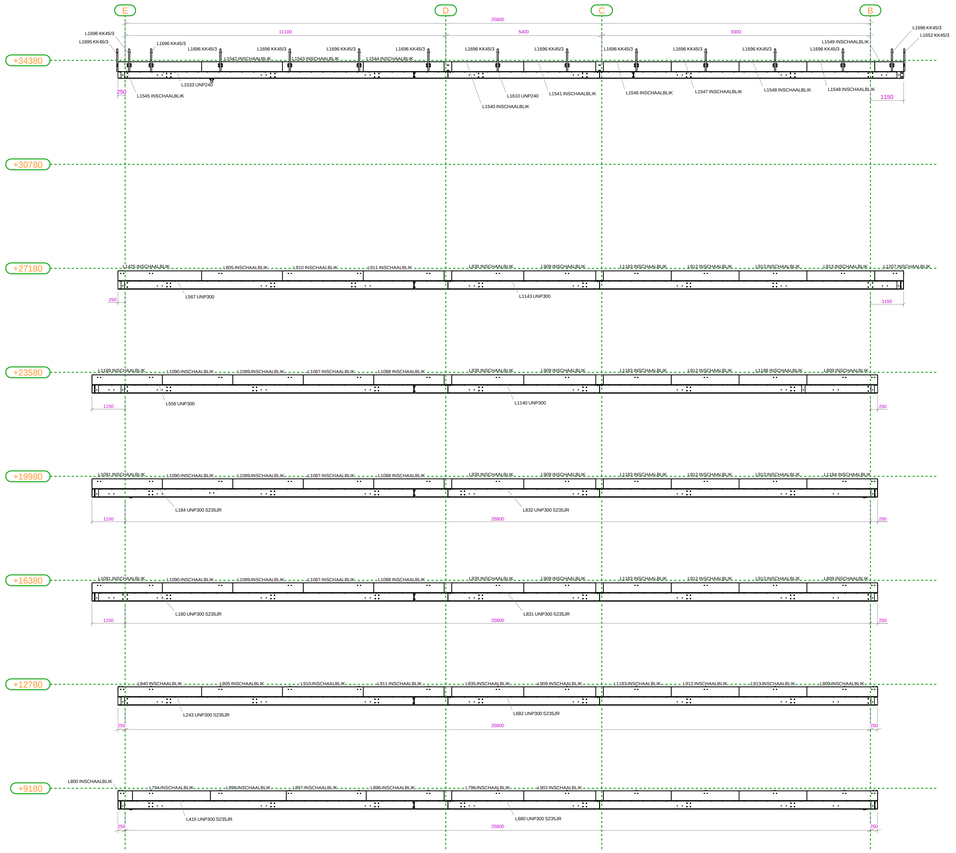

dsn AS UNP300 langs As 1
1:75

RENVOOI STAALCONSTRUCTIE				
Staalkwaliteit SFB / THQ :	S355JR (tenzij anders vermeld)			
Staalkwaliteit Buizen / kokers :	S355J0H (koud gevormd) (tenzij anders vermeld)			
Staalkwaliteit overige walsprofielen :	S355JR (tenzij anders vermeld)			
Boutkwaliteit : 8.8 gerold				
Ankerkwaliteit : 4.6 gerold				
15	O	AS BUILT	06.12.2021	
14	N	VOOR UITVOERING REV. 1 bouwlaag 4	31.05.2021	
13	M	VOOR UITVOERING bouwlaag 4	15.04.2021	
12	L	Definitief voor opdrachtgever	15.02.2021	
11	K	VOOR UITVOERING rev. 3 bouwlaag 2	20.01.2021	
10	J	VOOR UITVOERING rev. 1 bouwlaag 3	20.01.2021	
9	I	Ter controle 8e - 9e verdieping bouwlaag 4	14.01.2021	
8	H	VOOR UITVOERING bouwlaag 3	06.01.2021	
7	G	VOOR UITVOERING rev. 1 bouwlaag 2	15.12.2020	
6	F	VOOR UITVOERING bouwlaag 2	09.12.2020	
5	E	Ter goedk. 6e - 7e verdieping bouwlaag 3	03.12.2020	
4	D	VOOR UITVOERING bouwlaag 1	17.11.2020	
3	C	Ter goedk. 4e - 5e verdieping bouwlaag 2	11.11.2020	
2	B	Ter goedk. 1e t/m 3e verdieping bouwlaag 1	27.10.2020	
1	A	Ter informatie opdrachtgever	02.10.2020	
Rev. no.	Revisie merk	Revisie omschrijving	Revisie datum	Gecontroleerd

Bijbehorend staalmodel t/m +12780 voor uitvoering bouwlaag 1
Revisie D: TJ-ALG-VSC-MOD-002_staalconstructie 01-02 / d.d. 17-11-2020

Bijbehorend staalmodel +12780 t/m +19980 voor uitvoering rev. 3 bouwlaag 2
Revisie K: TJ-ALG-VSC-MOD-003_staalconstructie 03-04 / d.d. 20-01-2021

Bijbehorend staalmodel +19980 t/m +27180 voor uitvoering rev. 1 bouwlaag 3
Revisie J: TJ-ALG-VSC-MOD-004_staalconstructie 05-06 / d.d. 20-01-2021

Bijbehorend staalmodel +27180 t/m +34380 voor uitvoering bouwlaag 4
Revisie N: TJ-ALG-VSC-MOD-005_staalconstructie 07-08 / d.d. 31-05-2021

Project: The Joan Amsterdam
Onderdeel: Gevel As 01
Opdrachtgever: Visser & Smit Bouw

schaal: 1:75	formaat: 1189x841	getekend: C. Boerman	
details: 1:15	startdatum: 25.03.2020	plotdatum: 19.05.2022	

voortman STEEL GROUP
Plaagslagen 16 7463 PH
PO Box 83 7460 AB
Rijssen, The Netherlands
(t) +31(0)548-539000
(e) info@vsc.nl
(w) www.vsc.nl

werkno. VS20-0025
bladno. G [16] 0

Tekla Structures